Settore Normale

Dati barratura: 400/230V – 50Hz – Icc = 4.08 kA

Da Quadro:	QB1
Partenza:	B1.14
Cavo [mm2]:	1(5G16)
Lunghezza [m]:	
Frequenza [Hz]:	50
Tensione [V]:	400
Polarita':	Quadripolare
Tipo morsetto:	CBD.25
Numerazione morsetto:	1.2.3.4.T

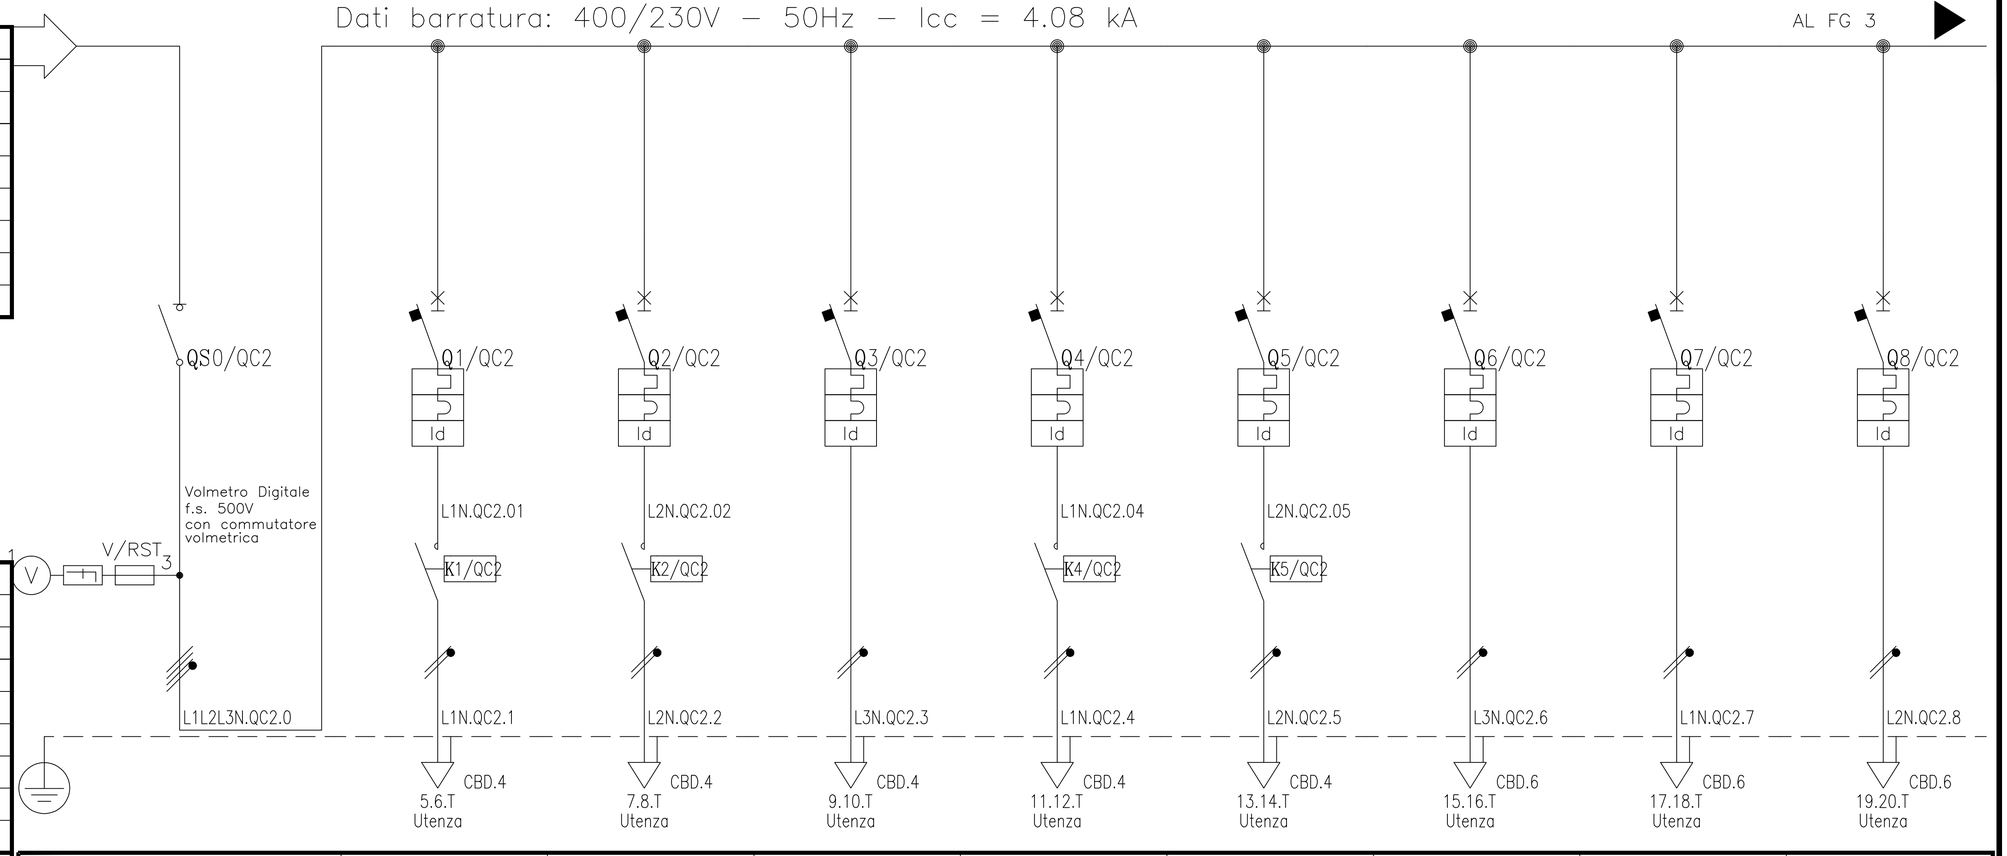

SIGLA:	QC2
Alimentazione:	
Icc Max [kA]:	4.08
TENS. NOM. DI IMPIEGO [V]:	400
TENS. NOM. DI ISOLAM. [V]:	
FREQUENZA [Hz]:	50
Corrente ammissib. 1 s [kA]:	
GRADO DI PROTEZIONE:	40
LOCALE:	

Sigla utenza		SG	C2.1	C2.2	C2.3	C2.4	C2.5	C2.6	C2.7	C2.8
Descrizione		Sez. generale	1/2 Luce scala "A"	1/2 Luce scala "A"	Autoalimentate scala A	1/2 Luce servizi igien.	1/2 Luce servizi igien.	Boiler WC donne	Riserva	Estrattore WC
Potenza installata	[kW]		0,5	0,5	0,2	0,2	0,2	1,2	1,2	0,8
Corrente di impiego (Ib)	[A]		2.4	2.4	1	1	1	5.8	5.8	3.9
Tensione	[V]		230	230	230	230	230	230	230	230
Cosfi										
Distribuzione		Quadripolare	Monofase L1+N	Monofase L2+N	Monofase L3+N	Monofase L1+N	Monofase L2+N	Monofase L3+N	Monofase L1+N	Monofase L2+N
PROTEZIONE	Marca di riferimento									MAGRINI
	Tipo di riferimento									
	Curva		C	C	C	C	C	C	C	C
	N. Poli	4	2	2	2	2	2	2	2	2
	In Max/Min/Reg. [A]	---/---/80	---/---/10	---/---/10	---/---/10	---/---/10	---/---/10	---/---/16	---/---/16	---/---/16
	Im Max/Min/Reg. [A]									
	P.d.I. [kA]	---	6	6	6	6	6	6	6	20
	I differenziale (Id) [A]	---	0,03	0,03	0,03	0,03	0,03	0,03	0,03	0,03
	Esecuzione	SCATOLATO	MODULARE	MODULARE	MODULARE	MODULARE	MODULARE	MODULARE	MODULARE	MODULARE
CONTATTORE			4P/20A	4P/20A		4P/20A	4P/20A			
STRUMENTI										
LINEA	Sigla cavo	---	N07 V-K	N07 V-K	N07 V-K	FG70R	FG70R	RF 31-22		FG70R
	Sezione [mmq]		1(2(1X2,5))+PE2,5	1(2(1X4)+PE4	1(2(1X1.5))+PE1.5	3G2,5	3G2,5	3G6		3G6
	Posa (CEI 64-8)									
	Lunghezza/L. Max [m]		50/---	50/---	50/---	40/---	40/---	40/---		30/113
	C.d.t. fondo linea [%]		0.7	0.7	0.3	1,52	0.2	1.4		0.7
	Portata (Iz) [A]	---	17	17	17	19	17	17		23

REV	DATA	DESCRIZIONE	DISEGNATO	CONTROLLATO
2	MARZO 2005	AS-BUILT		
1	26.06.2003	EMISSIONE		

COMMITTENTE: Firenze Parcheggi spa

OGGETTO: Quadro QC2 Biglietteria
Parcheggio Piazza Ghiberti (FI)

NOTA: Nota

FILE:

DISEGNO: E3

FOGLIO: 2 SEGUE: 3