COMUNE DI FIRENZE
PARCHEGGIO SOTTERRANEO
DI PIAZZA GHIBERTI

FIRENZE PARCHEGGI S.p.A. via Giorgio La Pira n.21 - 50121 Firenze

PROGETTO ARCHITETTONICO:
Prof. Arch. ADOLFO NATALINI
Dott. Arch. FABRIZIO NATALINI
NATALINI ARCHITETTI
via del Salviatino n.10 - 50137 Firenze
tel. 055-600400 fax. 055-600926
e-mail: natalini.architetti@tin.it

PROGETTO STRUTTURALE:
Dott. Ing. DANIELE STORAI
Dott. Ing. JACOPO CERAMELLI

PROGETTO IMPIANTI TECNOLOGICI:
Dott. Ing. ALFREDO LUCIA
Dott. Ing. LUIGI MICHELOZZI
P. I. MAURO MARTINI

DIREZIONE DEI LAVORI:
Dott. Ing. SERGIO PITTIPALDI

COORDINATORE DELLA SICUREZZA
IN FASE DI PROGETTAZIONE E DI ESECUZIONE:
Dott. Ing. MASSIMO VIVOLI

As-Built Marzo 2005

E1

IMPIANTI ELETTRICI
RETE DISTRIBUTIVA DI POTENZA

SAEET S.p.A. Impianti Elettrici Meccanici
Via R.Bardazzi, 45 50127 Firenze
tel. 055/4478.01 fax 055/4478.02
internet: www.saeet.it e-mail: info@saeet.it

Commessa	040202	Timbro
File		
Data	MARZO 2005	
Disegnato	S.Z.	Controllato D.D.

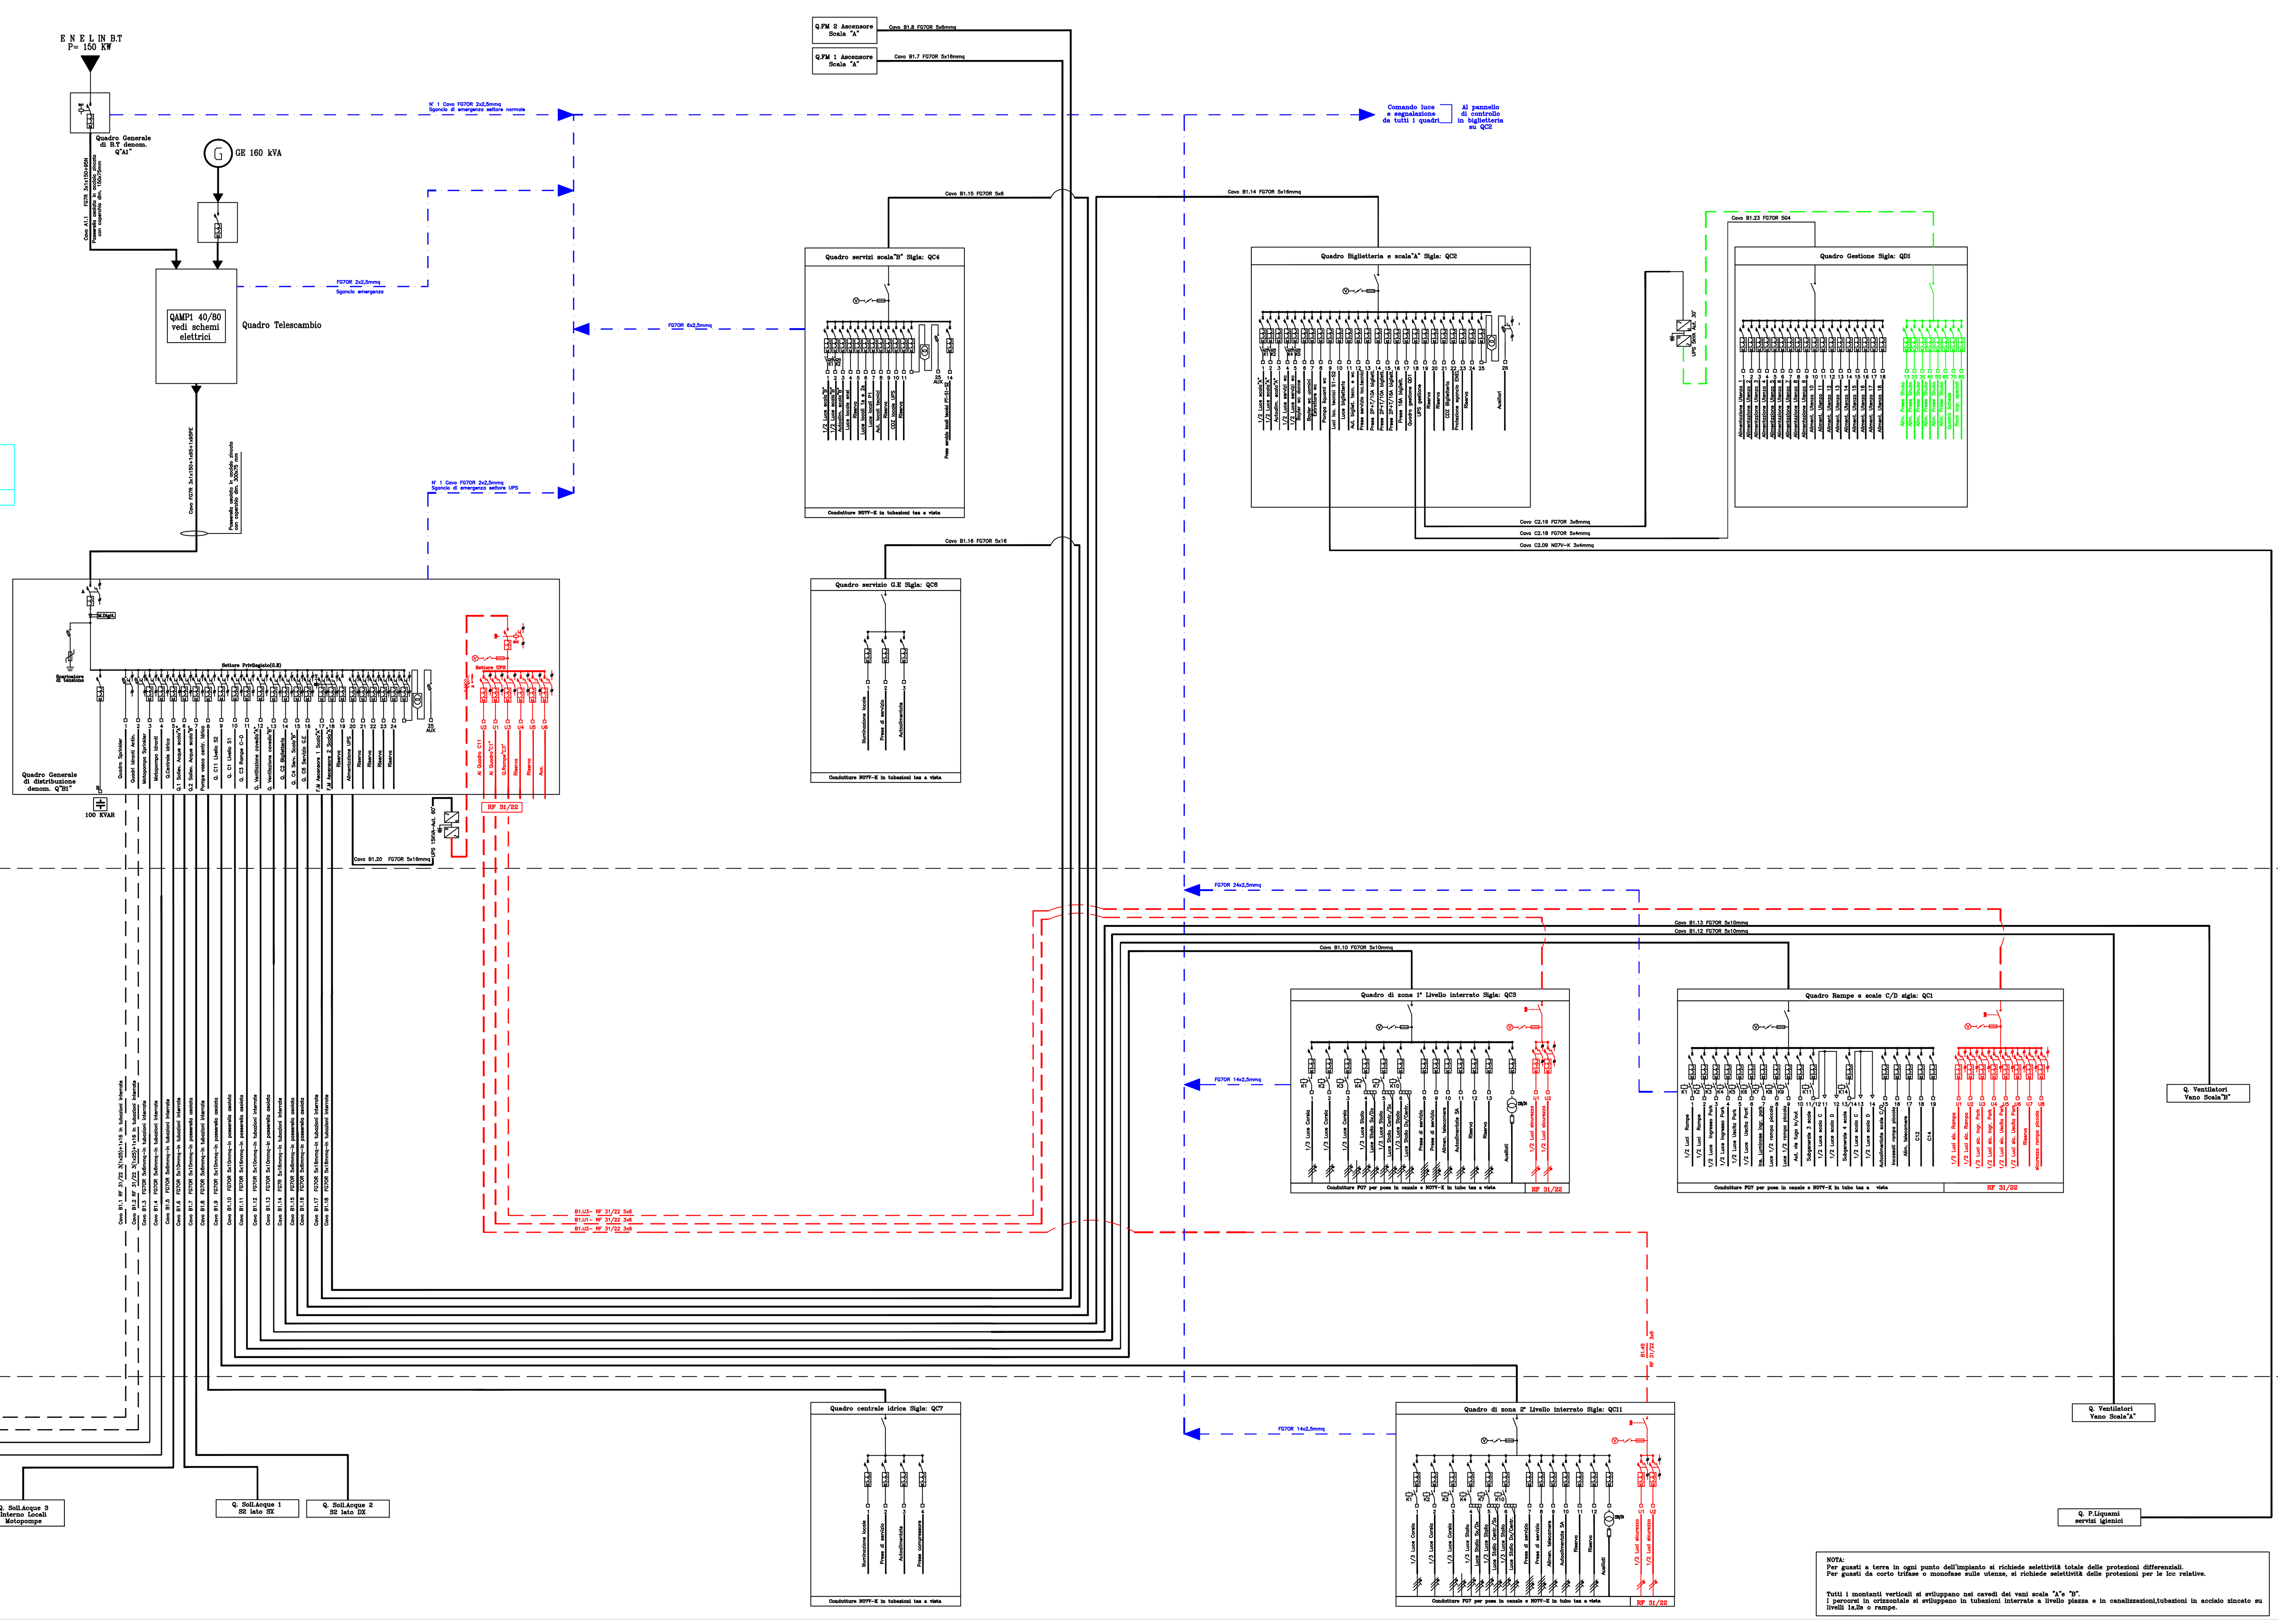

NOTA:
Per guasti a terra in ogni punto dell'impianto si richiede selettività totale delle protezioni differenziali.
Per guasti da corto trifase o monofase sulle utenze, si richiede selettività delle protezioni per le Icc relative.

Tutti i montanti verticali si sviluppano nei cavedi dei vani scala "A"e "B".
I percorsi in orizzontale si sviluppano in tubazioni interrate a livello piazza e in canalizzazioni,tubazioni in acciaio zincato su livelli 1s,2s o rampe.