

VARIANTE AI PROGETTI:
essione Edilizia lotto 1 n. 61/2012
essione Edilizia lotto 2 n. 426/2015

AR-01

DESCRIZIONE ELABORATO

RILIEVO STATO DI FATTO

☐ PRELIMINARE

☐ DEFINITIVO

	ESECUTIVO
--	-----------

[illegible]

Responsabile del procedimento:

Dr. Arch. Richard A. Cammarano

Committente:

FIRENZE PARCHEGGI SPA
via G. La Pira 21 - Firenze

Progettisti

Prof. Arch. Alberto Breschi, Prof. Arch. Guido Ferrara
Dr. Arch. Nicola Ferrara, Dr. Arch. Barabara Lami,
Dr. Arch. Giovanni Todesca, Dr. Arch. Matteo Zetti

Variante 2012 /2015:

Prof. Arch. Alberto Bres

Strutture:

Prof. Arch. Giacomo Tempesta

Impianti:

P.I. Giovanni Ghini


Piano di sicurezza:

Arch. Tommaso Chiti


Collaboratori:

Arch. Claudia Giannoni, Arch. Michele Argiolas, Arch. Gianluca Chiostrì


- VERIFICARE LE QUOTE E LE MISURE IN CANTIERE.
- VERIFICARE LE QUOTE CON ELABORATI COSTRUTTIVI, STRUTTURALI E IMPIANTISTICI.
N.B.: l'impresa è tenuta al controllo di dimensioni, misure, allineamenti, quote, sezioni e, in genere, di ogni elemento che concorre alla costruzione del manufatto, essendo l'unica responsabile della corretta esecuzione dei lavori.
Qualora l'impresa rilevi nei grafici discordanze o errori, è tenuta ad avvisare immediatamente il progettista ed il direttore dei lavori prima dell'esecuzione delle opere.

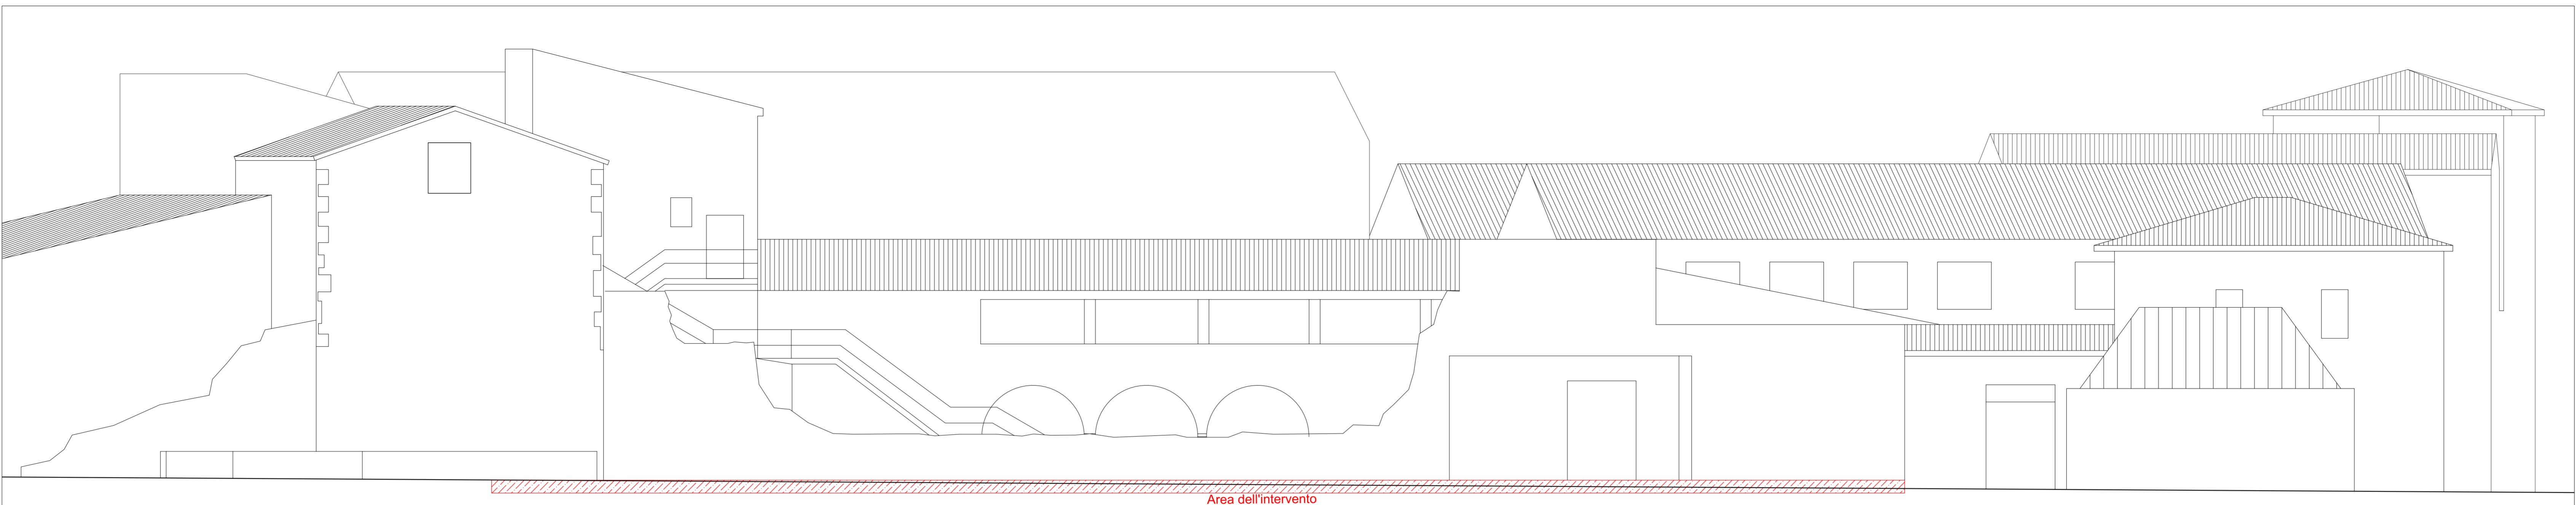

Prospetto su Piazza Annigoni - Scala 1:100

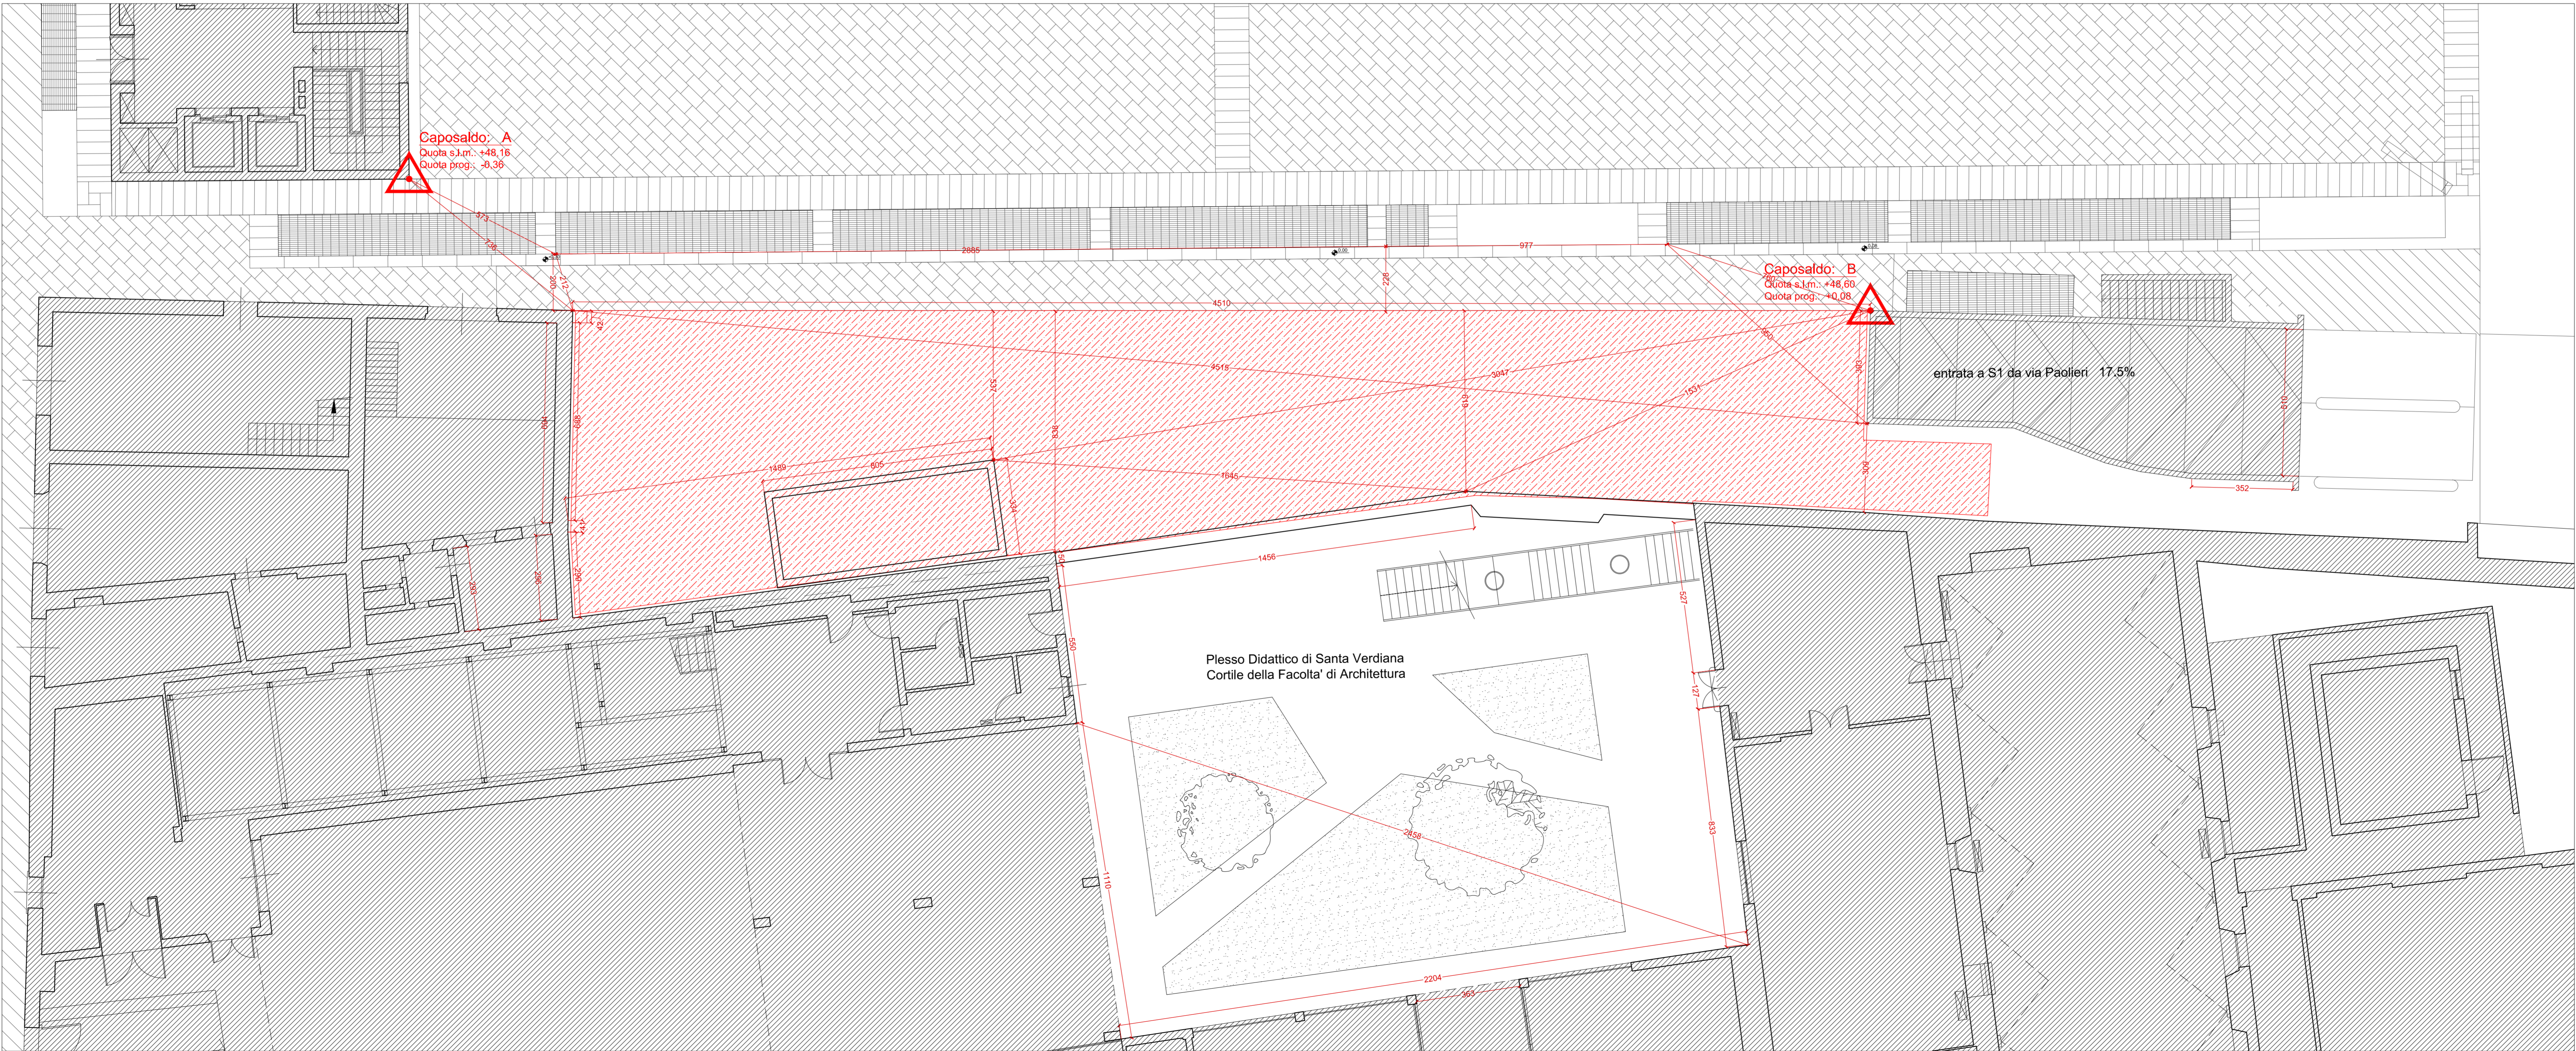Pianta - Scala 1:100 

Ortofoto - Scala 1:2000

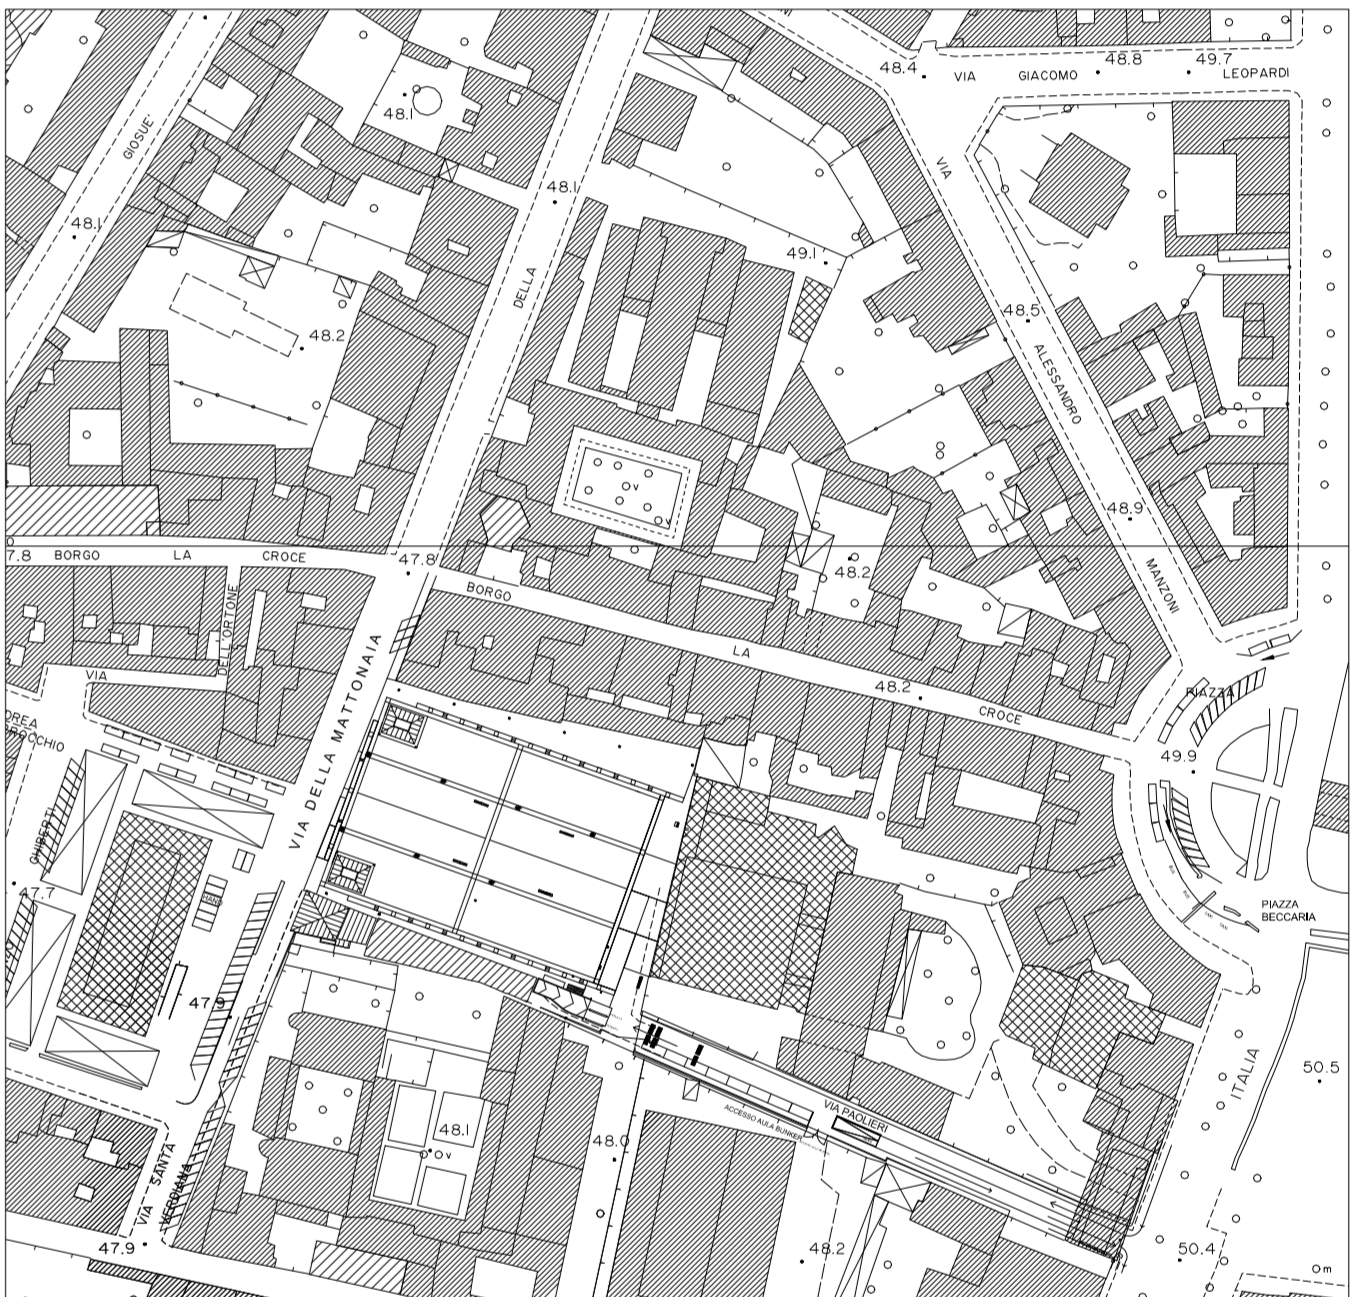

Planimetria - Scala 1:2000



Riferimenti rilievo