

QUADRO

CENTRALE

IDRICA

PARCHEGGIO

”CADUTI DEI LAGER”

0					
0					
0					
1	AS BUILT	Biligiardi	Stricchi	Bonelli	10/01/06
0	Per Approvazione	Biligiardi	Stricchi	Bonelli	16/10/05
Rev	Descrizione	Preparato	Controllato	Approvato	Data



S.p.a.

INDUSTRIA ELETTROTECNICA
Barberino Val d'Elsa (FI) Italia

Disegno – Drawing	File – File
E01171–QCI	E01171–QCI
Commessa – Job	
E01171	

Cliente – Client
FIRENZE MOBILITA'

Formato – Size
A4

Impianto – Plant
AUTORIMESSA DELLA FORTEZZA


Scala – Scale
/

Oggetto – Object
QUADRO CENTRALE IDRICA


Foglio
Sheet 1
di
of 10

A B C D E F G H M N P R S T U

0
1
2
3
4
5
6
7
8
9

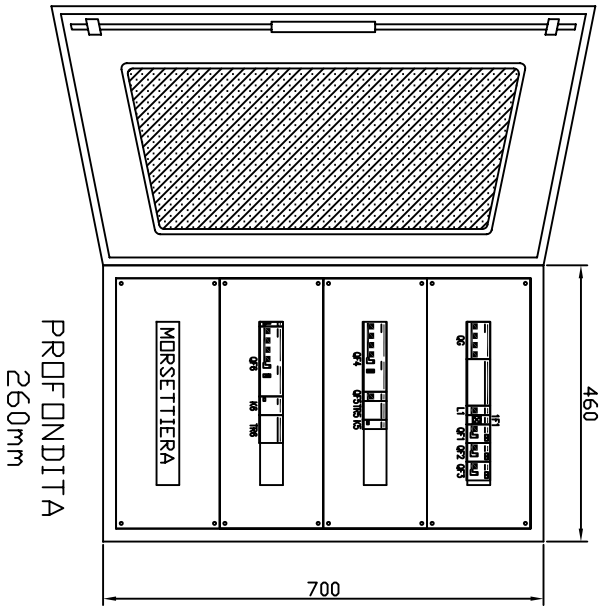

icet S.p.a. INDUSTRIA ELETTROTECNICA		FIRENZE MOBILITA'		AUTORIMESSA DELLA FORTEZZA		DISEGNO N. DRAWING no.		REV. N. 1	
QUADRO CENTRALE IDRICA		FRONTE QUADRO		E01171-QCI		Foglio 3 di 10		SHEET 3 of 10	

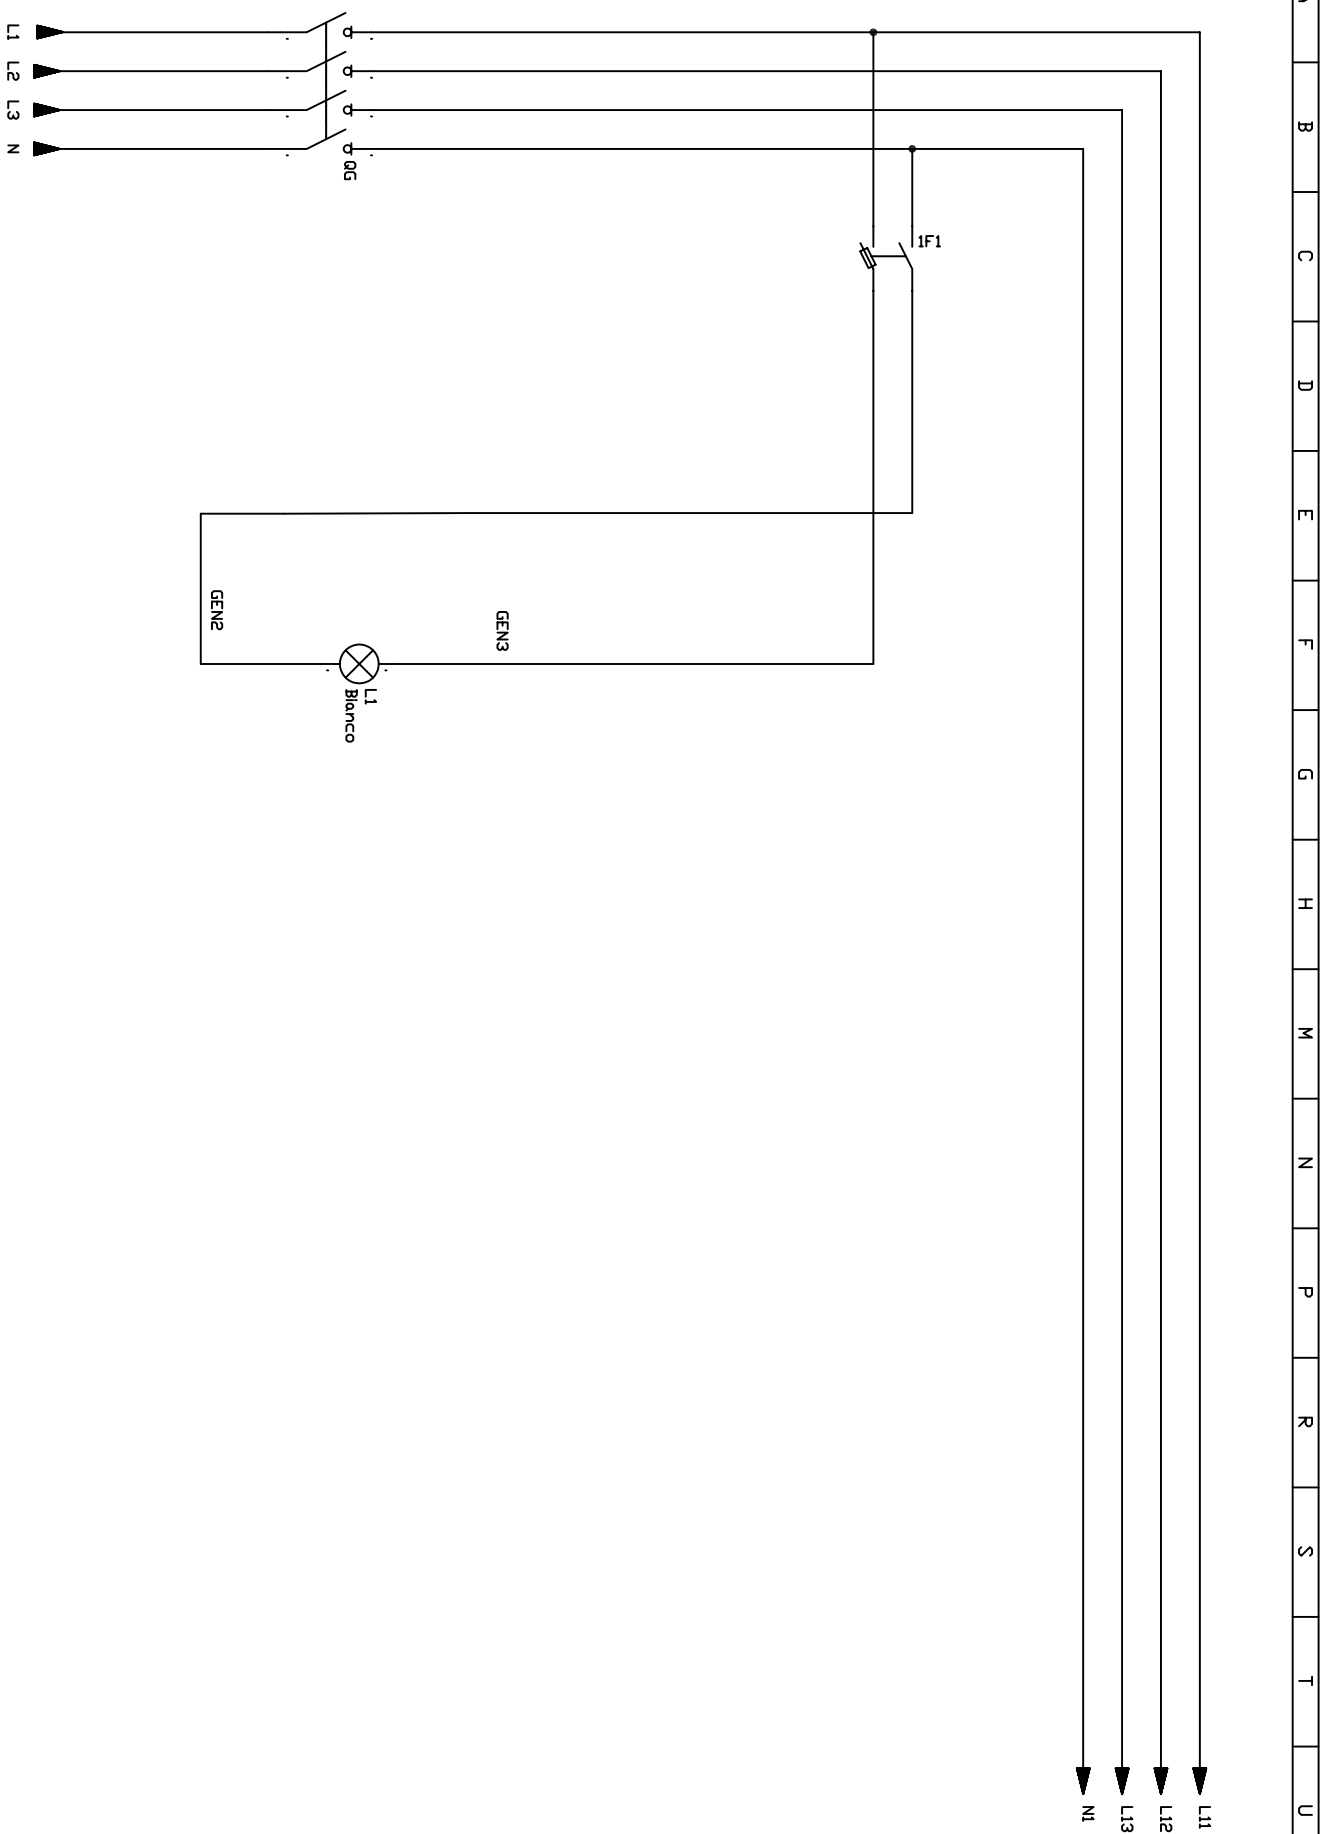

icet
INDUSTRIA ELETTROTTI

S.p.a.
TECNICA

FIRENZE MOBILITA'
QUADRO CENTRALE IDRICA
TIPICO T1


AUTORIMESSA DELLA FORTEZZA

DISEGNO N.
DRAWING no.

E01171-QCI

REV. N. 1	
REV. N. _____	
FDDG.ID 6	DI 10
SHEET _____	DF _____

A B C D E F G H M N P R S T U

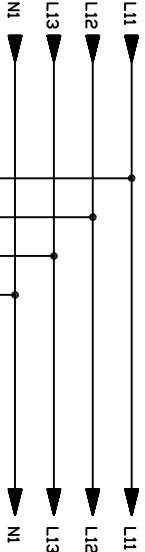

SOSTITUIRE N CON NUMERO INTERRUTORE
(QFN = QF1)

SOSTITUIRE * CON SIGLA INTERRUTORE
(* / L11 = 1 / L11)

* / L11
* / L12
* / L13
* / N1

□ Rn □ Sn □ Tn □ Mn

0
1
2
3
4
5
6
7
8
9

