

QUADRO

LUCE E FM

SCALA N°2

PARCHEGGIO

”CADUTI DEI LAGER”

0					
0					
0					
1	AS BUILT	Biligiardi	Stricchi	Bonelli	10/01/05
0	Per Approvazione	Biligiardi	Stricchi	Bonelli	16/10/05
Rev	Descrizione	Preparato	Controllato	Approvato	Data



S.p.a.

INDUSTRIA ELETTROTECNICA  
Barberino Val d'Elsa (FI) Italia

Disegno – Drawing	File – File
E01171–QS2	E01171–QS2
Commessa – Job	
E01171	

Cliente – Client  
FIRENZE MOBILITA'

Formato – Size  
A4

Impianto – Plant  
AUTORIMESSA DELLA FORTEZZA

Scala – Scale  
/


Oggetto – Object  
QUADRO LUCE FM SCALA N°2

Foglio  
Sheet 1  
di  
of 9




A B C D E F G H M N P R S T U

0 1 2 3 4 5 6 7 8 9

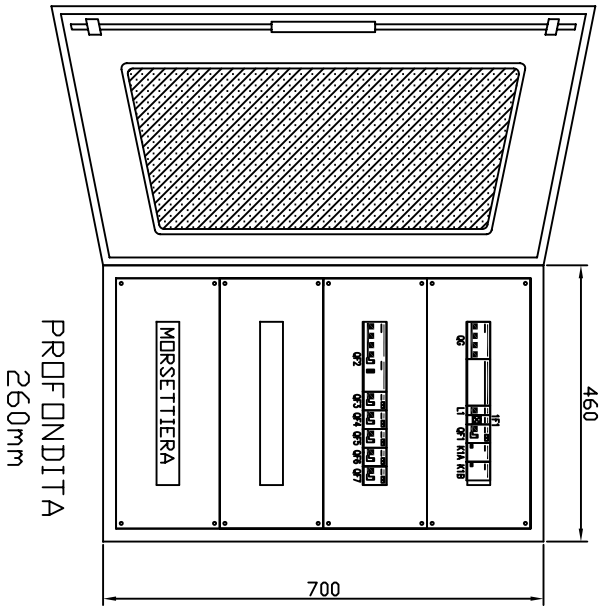


<b>icet</b> S.p.a. INDUSTRIA ELETTROTECNICA		FIRENZE MOBILITA'		AUTORIMESSA DELLA FORTEZZA		DISEGNO N. DRAWING no.		REV. N. 1	
QUADRO LUCE FM SCALA N°2		FRONTE QUADRO		E01171-QS2		FOGLIO 3 DI 9		SHEET 3 OF 9	



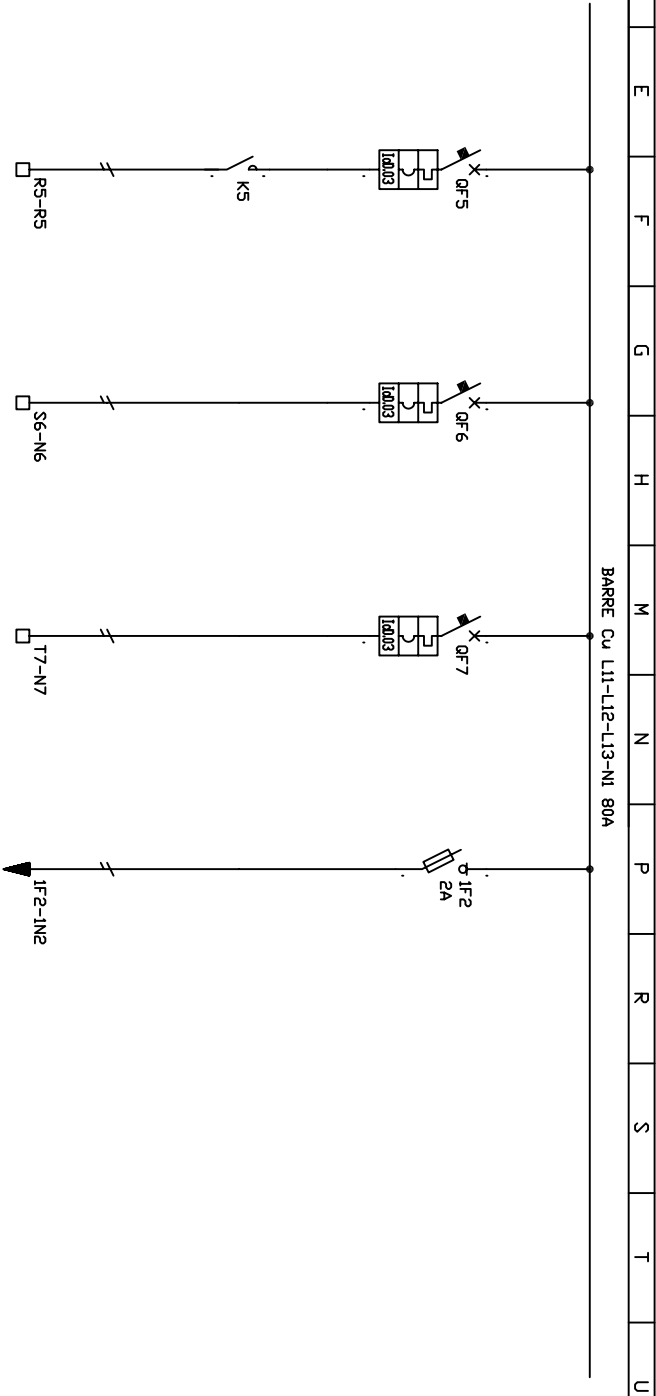

COLONNA N-SCOMPARTO N.		A1	A1	A1	A1		
SIGLA UTENZA		QF5	QF6	QF7	1F2		
Column n-cubicle n.		CIRCUITO ILLUMINAZIONE ESTERNA		PRESE DI SERVIZIO CIRCUITO N1		PRESE DI SERVIZIO CIRCUITO N2	
DESCRIZIONE UTENZA		DS941/AC C10 1P+N ABB 0,5KW		DS941/AC C16 1P+N ABB 2KW		DS941/AC C16 1P+N ABB 2KW	
POTENZA NOMINALE		A		A		A	
Rated power							
INTERRUTTORE O SEZIONATORE		DS941/AC C10 1P+N ABB		DS941/AC C16 1P+N ABB		DS941/AC C16 1P+N ABB	
Circuit breaker or isolator							
FUSIBILI DI POTENZA		A				2A ABB	
Power circuit fuses							
CONTATTI							
Contactors							
SGANCIAZIONI							
Releases							
0							
RELE TERMICO							
Thermal relay							
TRASDUTTORI (CONVERTITORI) DI MISURA							
Measuring transducer							
AMPEROMETRO/VOLTMETRO							
Ammeter/voltmeter							
FUSIBILI AUSILIARI							
Aux. circuit fuses							
RELE DI TERRA							
Earth relay							
SEZIONATORE E CONNETTORE USCITA CASSETTO ESTRAIBILE							
Drawer isolator and terminals							
NUMERO E SEZIONE CAVI mm <sup>2</sup>		3G2,5mmq		3G2,5mmq		3G2,5mmq	
Cable number and cross section <sup>mm</sup>							
CIRCUITO AUSILIARE TYPICO		T2		T4		T4	
Typical control circuit reference							

A B C D E F G H M N P R S T U

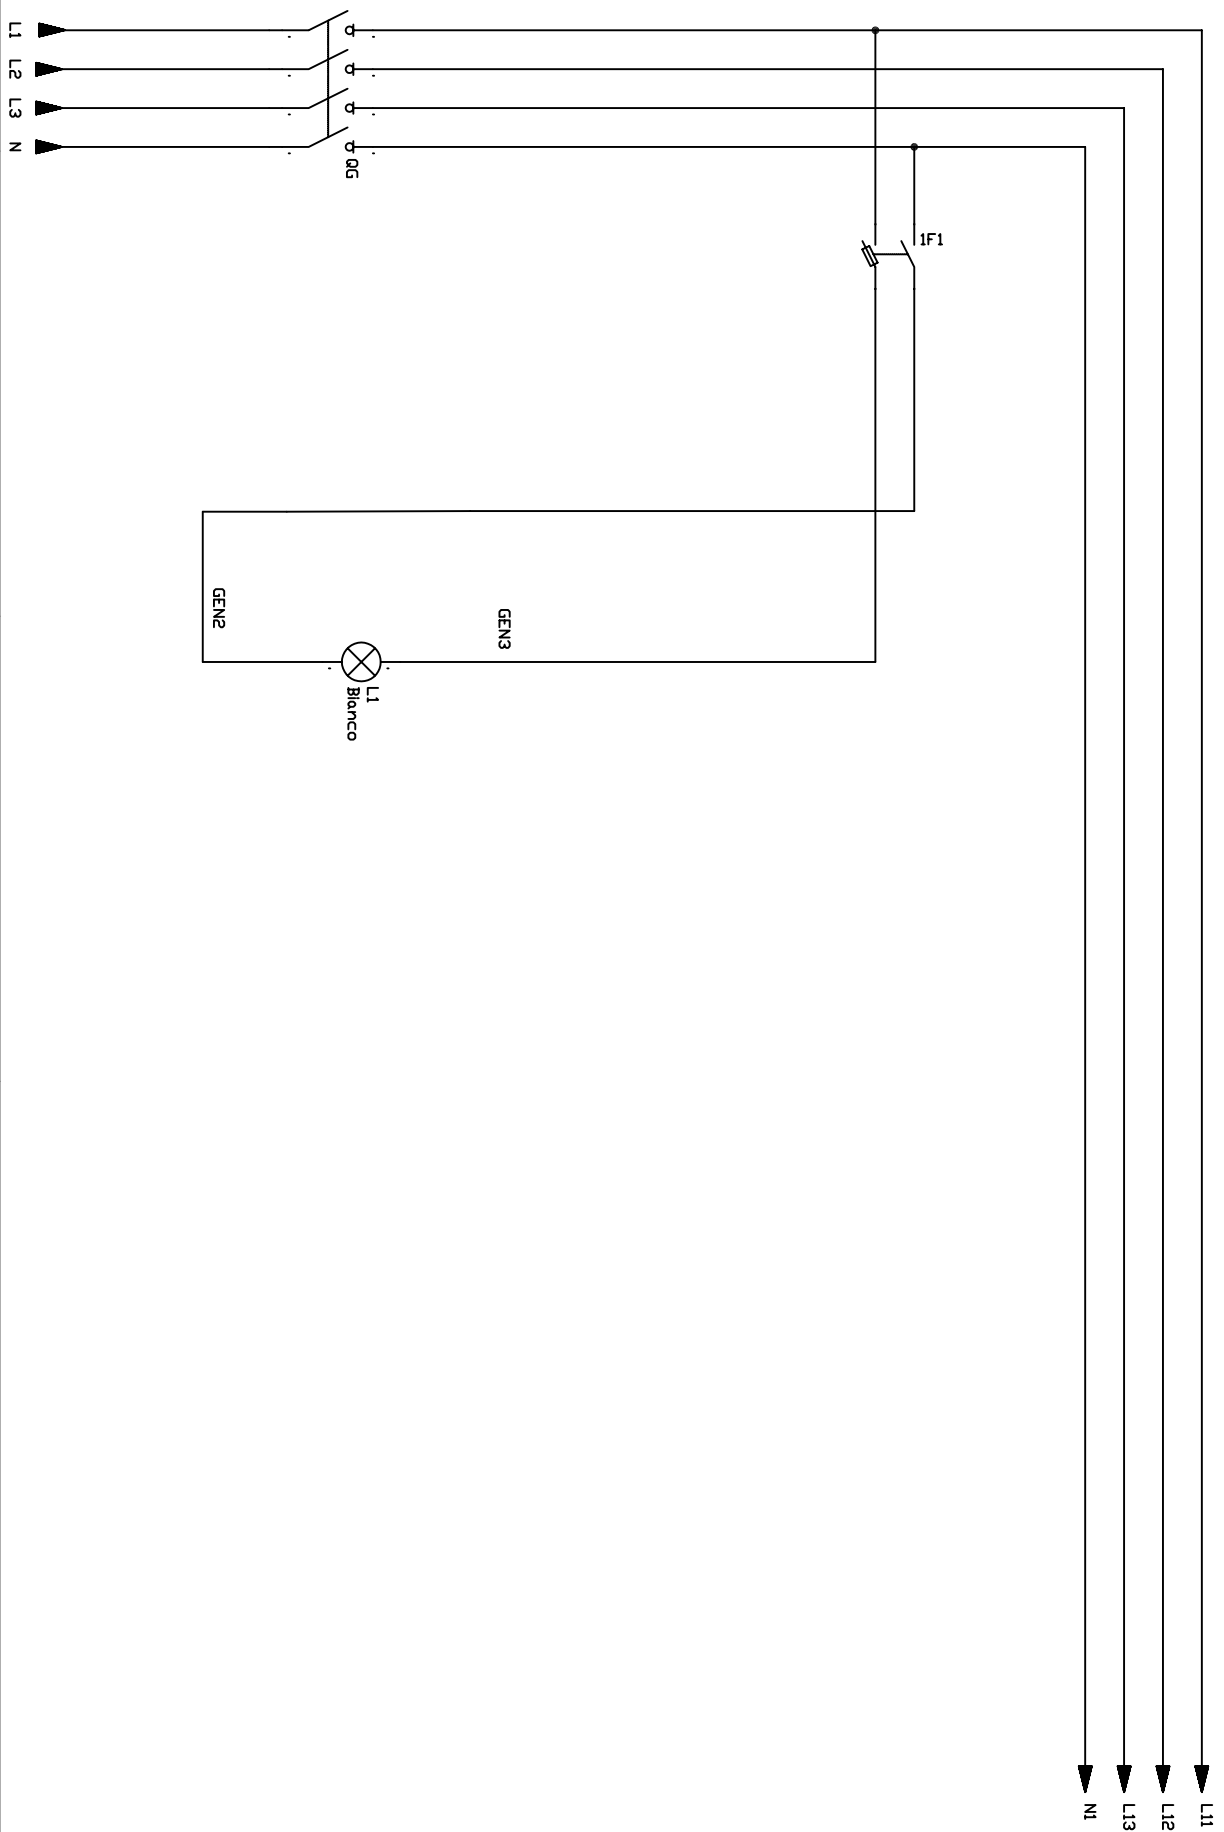



S.p.a.  
INDUSTRIA ELETTROTECNICA

FIRENZE MOBILITA'

QUADRO LUCE FM SCALA N°2

TIPICO T1

AUTORIMESSA DELLA FORTEZZA


DISEGNO N.  
DRAWING no.

E01171-QS2

REV. N. 1

Foglio 6 di 9

A B C D E F G H M N P R S T U

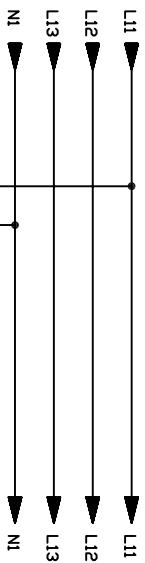

SOSTITUIRE N CON NUMERO INTERUTTORE  
(QFN = QF1)  
SOSTITUIRE \* CON SIGLA INTERUTTORE  
(\* / L11 = I / L11)

