SCATOLARE 1:50

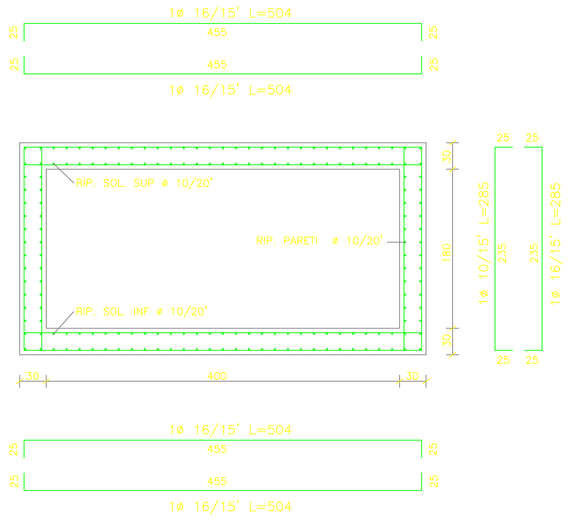

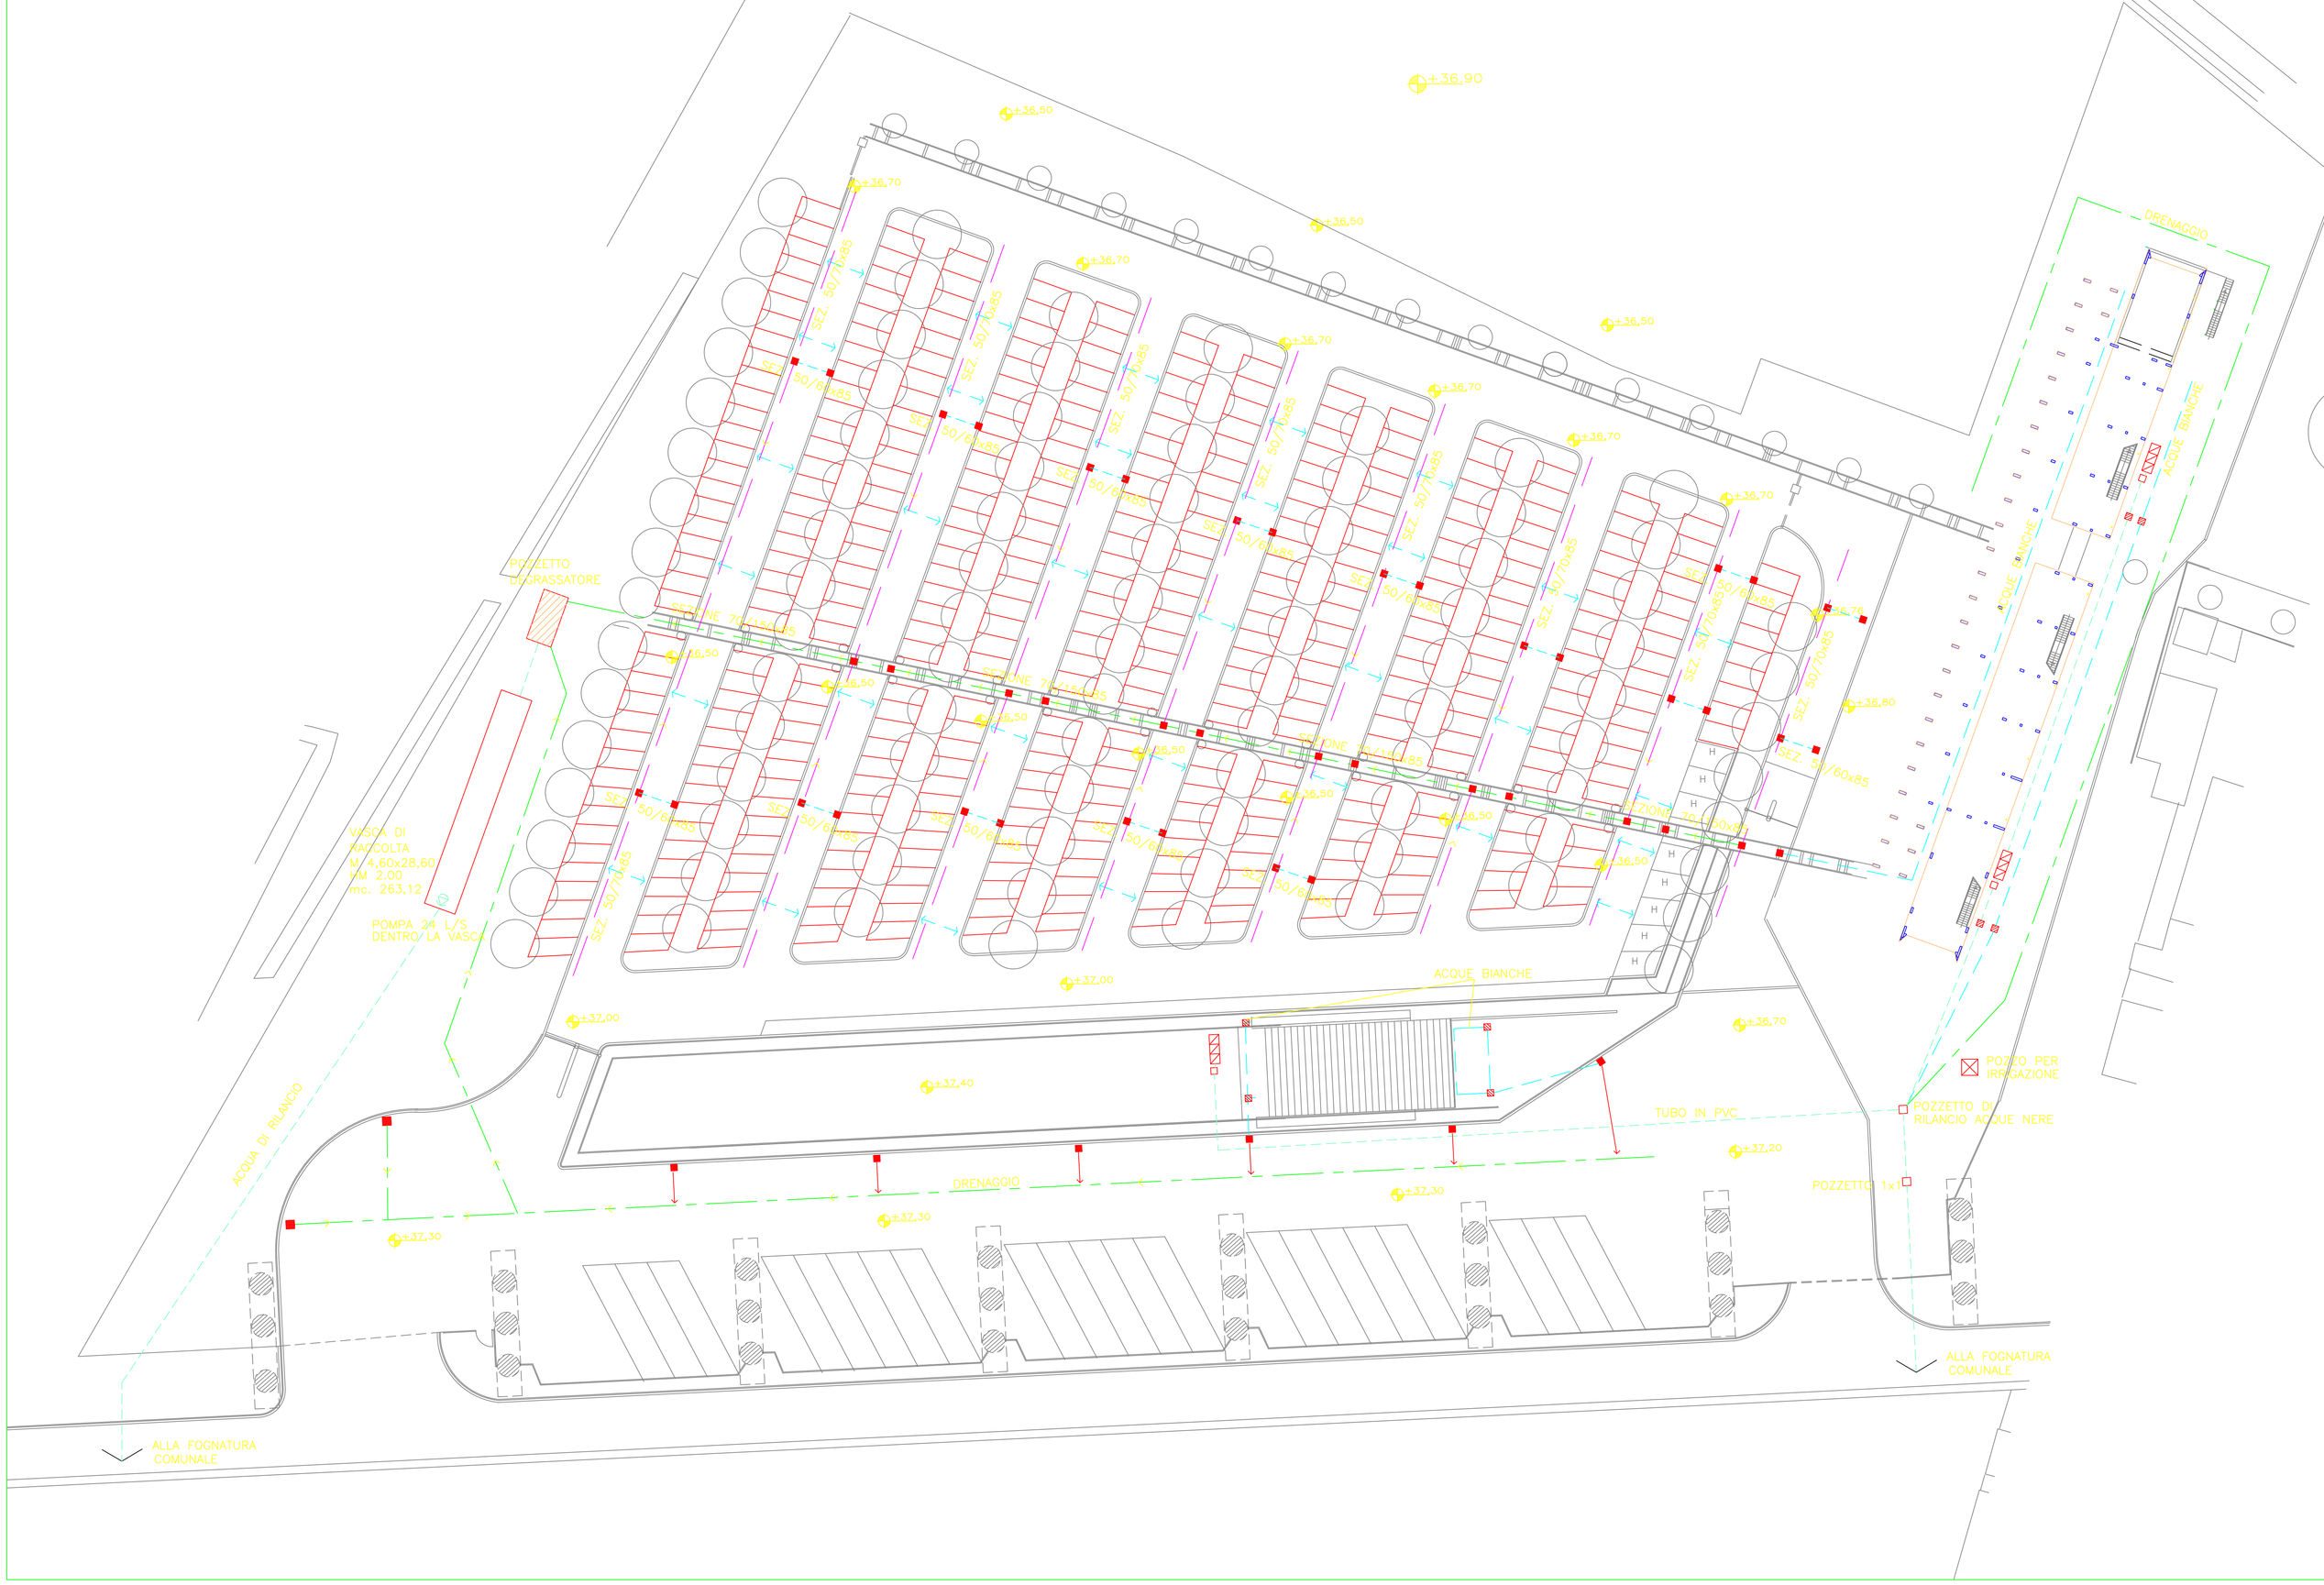

Pianta chiave

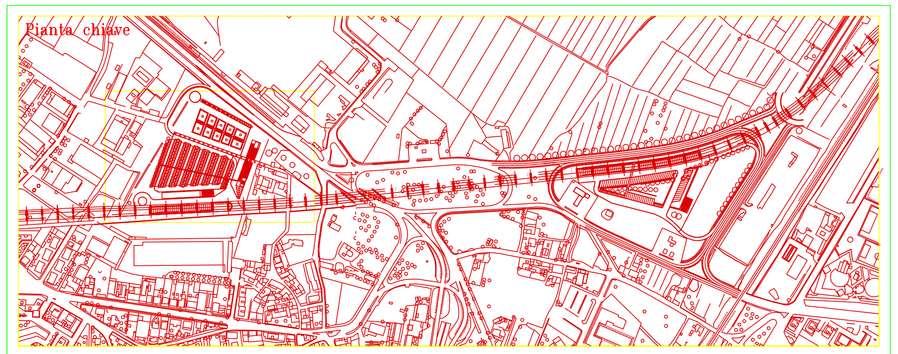

Comune di Firenze
Autostrade S.P.A.

RESPONSABILE DEL PROCEDIMENTO
Ing. Paolo D'Elia

PROGETTAZIONE: AUTOSTRADE S.P.A

PROGETTISTI
Arch. Francesco Re

Prof. Arch. Fabrizio Rossi Prodi

Ing. Fabio Terrosi

CONSULENTI ARCHITETTURA
Prof. Arch. Alfonso Stocchetti
Arch. Giacomo Pirazzoli
Arch. Marco Zucconi
Coll. Arch. Riccardo Gaggi

COORDINATORE PROGETTAZIONE D.lgs. 494/96
Arch. Fabrizio Terrosi

CONSULENTI IMPIANTI
Techniconsult Firenze srl
Ing. Pier Angelo Galligani
Ing. Francesco Le Jeune
Ing. Rosario Lo Presti

CONSULENTI OPERE A VERDE
Dr. Agr. Giovanni Sanesi

CONSULENTI GEOLOGIA
Prof. Dr. Paolo Tacconi
Dr. Luca Benci

STRUTTURE E IDRAULICA
Coll.: Arch. Alessandra Adorno
Arch. Mariella Morgantini
Geom. Samuele Tacchi

CONSULENTI SISTEMAZIONI ESTERNE
Ing. Giuseppe Carone
Geom. Simone Zanaga

GRANDE GIUBILEO 2000
PARCHEGGIO ATTREZZATO SERVIZI INFORMAZIONE INCONTRI
STAZIONE AUTOLINEE – FIRENZE NORD

AS BUILT

AREA PERETOLA
PROGETTO FOGNATURE
PLANIMETRIA SCHEMA FOGNATURE

IDR1

Data	05/2001	Scala	1:500	File	IDR1