SEZIONE C-C Scala 1:50

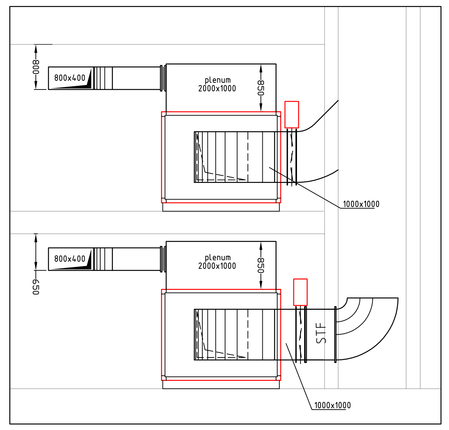

SEZIONE B-B Scala 1:50

LEGENDA APPARECCHIATURE DISTRIBUZIONE ARIA

	BOCCHETTE DI RIPRESA A SEMPLICE ORDINE DI ALETTE FISSE	200x100 (100 mc/h) 300x150 (300-400 mc/h) 400x200 (450-600 mc/h) 500x200 (650-800 mc/h)
	BOCCHETTE DI MANDATA A DOPPIO ORDINE DI ALETTE SINGOLARMENTE ORIENTABILI	200x100 (100 mc/h) 300x150 (200-220 mc/h) 500x200 (500-600 mc/h)
	DIFFUSORE LINEARE CON FERITOIA DI MANDATA E FERITOIA DI RIPRESA	
	VENTILCONVETTORE TIPO CASSETTA DA INCASSO IN CONTROSOFFITTO CON ATTACCO ARIA PRIMARIA	
	DIFFUSORE ELICOIDALE AD ALETTE FISSE - DIAMETRO COLLO 250 mm (900 mc/h)	
	DIFFUSORE LINEARE A 4 FESSURE - 2000x100 (600 mc/h)	
	VALVOLE DI ESTRAZIONE ARIA	
STF	STF - SERRANDA TAGLIAFUOCO	
	SERRANDE DI REGOLAZIONE	
	SERRANDE DI REGOLAZIONE CON SERVOCOMANDO	
	GRIGLIA EVACUAZIONE FUMI 600x1000	
	GRIGLIA EVACUAZIONE FUMI 1500x400	

NOTA BENE

- SULLE PARETI DI ACCESSO AI GRUPPI BAGNO DAI CORRIDOI PREVEDERE GRIGLIA DI TRANSITO DA mm. 400x100
- PER CARATTERISTICHE TECNICHE APPARECCHIATURE E DETTAGLIO COLLEGAMENTI VEDERE ANCHE GLI SCHEMI GENERALI
- LE CANALIZZAZIONI ORIZZONTALI PASSANTI ALL'INTERNO DI LOCALI CONDIZIONATI SONO DOTATE DI RIVESTIMENTO COIBENTE
- LE CANALIZZAZIONI PASSANTI ALL'ESTERNO DELL'EDIFICIO NEI CAVEDI ED IN LOCALI NON CONDIZIONATI SONO COMPLETE DI RIVESTIMENTO COIBENTE ESTERNO E FINITURA IN GUAINA ELASTOMERICA E RIVESTIMENTO IN ALLUMINIO
- TUTTE LE QUOTE E I PASSAGGI DOVRANNO ESSERE VERIFICATE IN CANTIERE CON LA DIREZIONE LAVORI

LEGENDA TUBAZIONI

AI	TUBAZIONE IMPIANTO ANTINCENDIO A IDRANTI

LEGENDA ANTINCENDIO

SIMBOLO	DESCRIZIONE	DIAMETRO STACCO
	IDRANTE A MURO CON TUBAZIONE FLESSIBILE E LANCIA UNI 45	UNI 45
	ATTACCO AUTOPOMPA VVF UNI 70	2"1/2
	IDRANTE SOPRASUOLO VVF UNI 70	2"1/2
E	ESTINTORE PORTATILE	

N° TESTINE	L/h	DN	ø
1	3360	25	1"
2	6720	32	1"1/4
3	10080	40	1"1/2
4	13440	50	2"
5	16800	50	2"
6	20160	65	2"1/2
7	23520	65	2"1/2
8	26880	65	2"1/2
9	30240	65	2"1/2

LEGENDA SPRINKLER

AI	TUBAZIONE CIRCUITI SPRINKLER
	TESTINE SPRINKLER

N.B.
ALL'INGRESSO DI OGNI PUNTO BASSO DOVRA' ESSERE INSTALLATO UN RUBINETTO DI SCARICO PER SVUOTARE L'IMPIANTO

SEZIONE A-A Scala 1:50

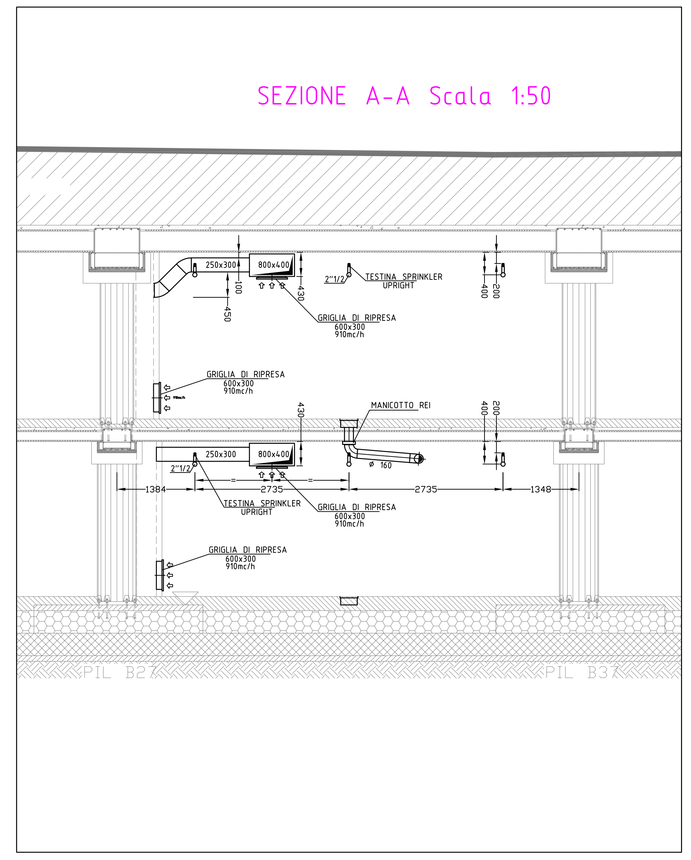

IMMOBILIARE NUOVA SEDE s.r.l.

Via Bufalini 6, Firenze

Progetto per la realizzazione della Nuova Sede della Cassa di Risparmio di Firenze

IMPIANTI MECCANICI

Rev.	Descrizione	Elaborato	Controllato	Approvato	Data	Autorizzato
5						
4						
3						
2	AS BUILT	CALABRETTA	AGRIESTI	FAZZINI	29/05/2009	SPROCCHETTI
1	EMISSIONE	CALABRETTA	PIAZZINI	FAZZINI	10/01/2008	SPROCCHETTI

SATREL S.p.A

SEDE AMMINISTRATIVA
UFFICI E STABILIMENTO
Via di le Prata, 103
50041 - CALENZANO FI

Cliente:
IMMOBILIARE NUOVA SEDE S.R.L.

Località:
VIA BUFALINI, 6 - 50122 FIRENZE

Impianto:
IMPIANTO ADIBITO AD USO COMMERCIALE

Titolo:
AUTORIMESSA - PIANTA PIANO I° INTERRATO
IMP. ANTINCENDIO VENTILAZIONE SPRINKLER
IDRANTI - ELABORTATO DI PROG. MC01B

Commessa:			Rev.	Scala	Form.	Foglio	di
1148	MC	AN033	1	1:100	A0	1	1

FILE: XXXXXXXX PLOT:1X FORMATO: XXXXXXXX CTB: DJ800 Bianco e Nero