Canalizzazioni

x.y
x=N.
SIMBOLO GRAFICO
x.y= numero di circuito
y=codice componente
=>fig.n di posa

Simboli		Descrizione	Tipo di componente
	M2	Canale chiuso in acciaio zincato a vista	1 - Posa delle conduttore a pavimento 1a=Posa in movisetto sotto pavimento 1b=Posa sotto pavimento flottante 1c=Posa sotto pavimento a vista 2 - Posa delle conduttore a soffitto 2a=Posa soffrettacio a soffitto 2b=Posa a vista a soffitto 2c=Posa a sospensione a soffitto 3 - Posa delle conduttore a parete 3a=Posa soffrettacio a parete 3b=Posa a vista a parete 3c=Posa a vista a parete su mensola 3d=Posa a traffetcare 4 - Posa delle conduttore in controsoffitto 4a=Posa in controsoffitto a soffitto 4b=Posa in controsoffitto, a sospensione a soffitto 4c=Posa in controsoffitta parete 4d=Posa in controsoffitto, a parete su mensola 5 - Posa direttamente interrata
		Canalizzazione posate verticalmente in discesa/salita	
BP		Barriera tagliafiamma	
EL		Testata di alimentazione per blindo	
		Elemento retilineo (alimentazione e partita in partia)	
		Cassettopiana di alimentazione utenza generica	

Tubazioni

x.y
x=N.
SIMBOLO GRAFICO
x.y= numero di circuito
y=codice componente
=>fig.n di posa

Simboli		Descrizione	Tipo di componente
	CAV	Cantotto a doppia parete in pvc flessibile	1 - Posa delle conduttore a pavimento 1a=Posa in movisetto sotto pavimento 1b=Posa sotto pavimento flottante 1c=Posa sotto pavimento a vista 2 - Posa delle conduttore a soffitto 2a=Posa soffrettacio a soffitto 2b=Posa a vista a soffitto 2c=Posa a sospensione a soffitto 3 - Posa delle conduttore a parete 3a=Posa soffrettacio a parete 3b=Posa a vista a parete 3c=Posa a vista a parete su mensola 3d=Posa a traffetcare 4 - Posa delle conduttore in controsoffitto 4a=Posa in controsoffitto a soffitto 4b=Posa in controsoffitto, a sospensione a soffitto 4c=Posa in controsoffitta parete 4d=Posa in controsoffitto, a parete su mensola 5 - Posa direttamente interrata
	RP	Tubo pvc rigido pesante CEI 23-8	
	M	Tubo in acciaio zincato	
	FP	Tubo pvc flessibile pesante CEI 23-14	
	GP	Guaina in pvc antifiamma	
		Tubazione posata verticalmente in discesa/salita	

Cassetta derivazione

x.y
x=N.
SIMBOLO GRAFICO
x.y= numero di circuito
y=codice componente
=>fig.n di posa

Simboli	Codice	Descrizione	Tipo di componente
	I	Cassetta di derivazione in pvc 1- 100x100x50 2- 150x90x70 3- 190x150x70 4- 240x150x70 5- 115x96x70 6- 150x110x70 7- 294x132x70	
	P	Cassetta di derivazione in pvc 8- 100x100x50 9- 150x110x70 10- 190x150x70 11- 300x300x120 12- 1250x800x90 13- 190x140x50 14- 340x220x120	Tipo di posa VP - A vista a parete PI - Da incasso a parete VS - A vista a soffitto SI - Da incasso a soffitto VC - Vista su canale VF - A vista all'interno del pavimento flottante
	M	Cassetta di derivazione in lega leggera 15- 80x80x54 16- 120x80x54 17- 156x121x81 18- 181x157x76 19- 241x217x86	

Appa. Illuminanti

x.y
x=N.
SIMBOLO GRAFICO
x.y= numero di circuito
y=codice componente
=>fig.n di posa

Simboli	Codice	Descrizione	Tipo di componente
	336	Apparecchio illuminante per lampada fluorescente T26 2x36W	1- Apparecchio illuminante comfort ufficio 2- Foretto (D200mm utilizz.sabbia) 3- Plafone (D350mm utilizz.sabbia) 4- Apparecchio per segnaletica di sfuncio 5- Apparecchio di emergenza con autodiagnosi 6- Apparecchio di emergenza con plafoniera centralizzata A- Foretto (D200mm utilizz.sab 9- Apparecchio in alluminio con diffusore in vetro con gabbia
	136	Apparecchio illuminante per lampada fluorescente T26 1x36W	
	258	Apparecchio illuminante per lampada fluorescente T26 2x58W	Tipo di posa A - Incassato in controsoffitto B - Montato a soffitto C - Montato a parete D - Montato a sospensione a soffitto E - Incassato a soffitto F - Su binario elettrificato G - Incasso a parete
	158	Apparecchio illuminante per lampada fluorescente T26 1x58W	
		Punto luce a soffitto	
		Punto luce a parete	
		Punto luce di sicurezza a soffitto	
		Punto luce di sicurezza a parete	

Appa. Illuminanti

x.y
x=N.
SIMBOLO GRAFICO
x.y= numero di circuito
y=codice componente
=>fig.n di posa

Simboli	Codice	Descrizione	Tipo di componente
	11	App. illuminante per lampada fluorescente compatta 11W autoalimentato 1ora tipo SE	1- Apparecchio illuminante comfort ufficio 2- Foretto (D200mm utilizz.sabbia) 3- Plafone (D350mm utilizz.sabbia) 4- Apparecchio per segnaletica di sfuncio 5- Apparecchio di emergenza con autodiagnosi 6- Apparecchio di emergenza con plafoniera centralizzata A- Foretto (D200mm utilizz.sab 9- Apparecchio in alluminio con diffusore in vetro con gabbia
	24	App. illuminante per lampada fluorescente compatta 24W autoalimentato 1ora tipo SE	
	8	Apparecchio illuminante con plafoniera tipo SA per lampada fluorescente 8W indicante la via di esodo	
	U5	Apparecchio illuminante con plafoniera a led indicante la via di esodo dim. 8.6x15 cm	Tipo di posa A - Incassato in controsoffitto B - Montato a soffitto C - Montato a parete D - Montato a sospensione a soffitto E - Incassato a soffitto F - Su binario elettrificato G - Incasso a parete

App. di comando e prese

x.y
x=N.
SIMBOLO GRAFICO
x.y= numero di circuito
y=codice componente
=>fig.n di posa

Simboli	Codice	Descrizione	Tipo di componente
		Interruttore unipolare	1- Blocco serie living International o similare
		Interruttore tuminoso	
		Deviatore unipolare	
		Rilevatore di presenza ad infrarossi passivi	
	216	Presa CEE interbloccata 2P+T/16A con fusibile/senza fusibile	Tipo di posa VP - A vista a parete PI - Da incasso a parete VS - A vista a soffitto IC - All'interno del controsoffito CT - In controsoffitto
	316	Presa CEE interbloccata 3P+T/16A con fusibile/senza fusibile	
		Pulsante per comando di emergenza, sottovetro	

NOTA:
- Tutti gli apparecchi illuminanti avranno reattore elettromagnetico a basse perdite
- Gli apparecchi illuminanti di emergenza saranno del tipo autoalimentato con autodiagnosi per ogni singolo apparecchio.

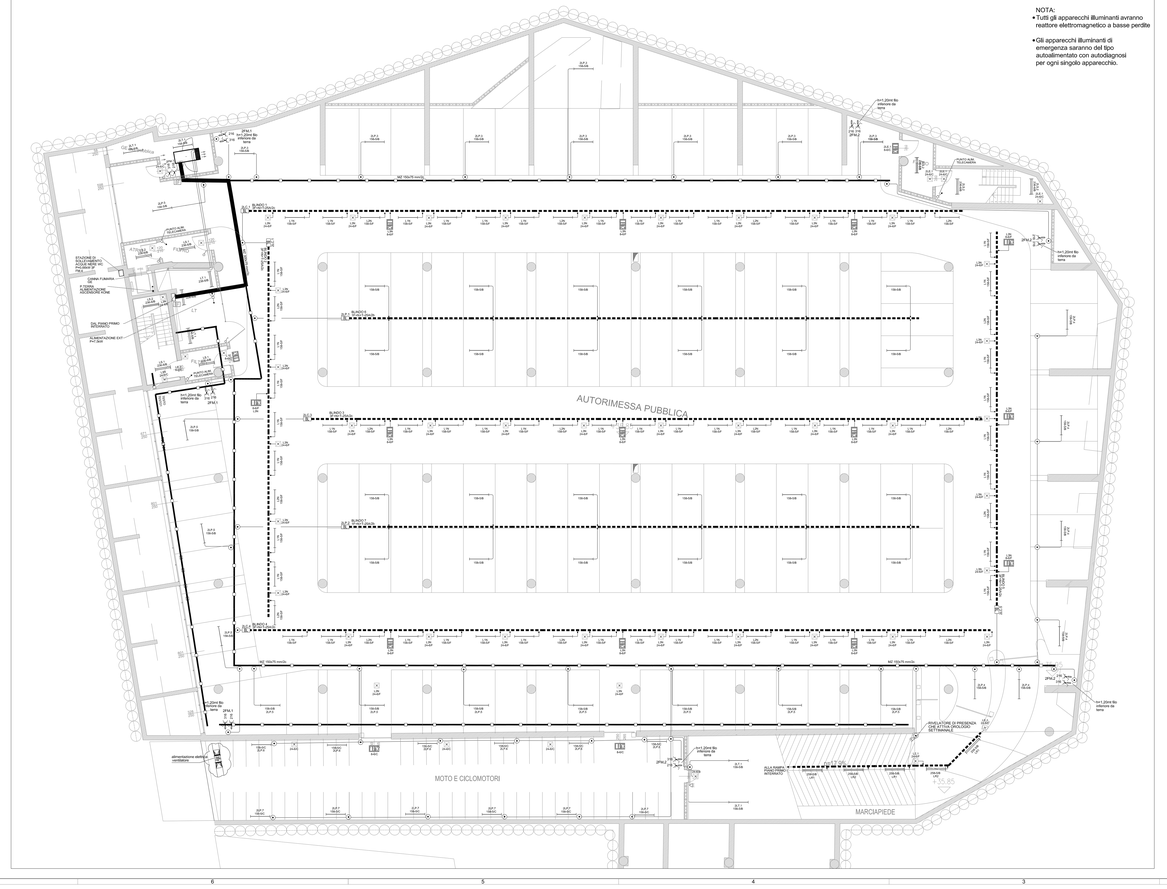

IMMOBILIARE NUOVA SEDE s.r.l.

Via Bufalini 6, Firenze

Progetto per la realizzazione della Nuova Sede della Cassa di Risparmio di Firenze

IMPIANTI ELETTRICI

Rev.	Descrizione	Elaborato	Controllato	Approvato	Data	Autorizzato
5						
4	AS BUILT	CALABRETTA	AGRESTI	FAZZINI	25-09-2009	SPROCCHETTI
3	REVISIONE	VOLPE	SACCHETTI	FAZZINI	30-06-2008	SPROCCHETTI
2	REVISIONE	VOLPE	SACCHETTI	FAZZINI	05-03-2008	SPROCCHETTI
1	EMISSIONE	VOLPE	SACCHETTI	FAZZINI	13-02-2008	SPROCCHETTI

SATREL S.p.A
SEDE AMMINISTRATIVA
UFFICI E STABILIMENTO
Via di le Prata, 103
50041 - CALENZANO FI

Cliente:
IMMOBILIARE NUOVA SEDE S.r.l.

Località:
VIA BUFALINI, 6 - 50122 FIRENZE

Impianto:
IMPIANTO ADIBITO AD USO COMMERCIALE

Titolo:
AUTORIMESSA PUBBLICA - PIANO 2° INTERRATO

DISTRIBUZIONE LUCE NORM. E DI EMERGENZA

(RIF. PROG. ESEC. E213)

Commessa				Rev.	Scala	Form.	Foglio	di
1148	EL	DJ203		2	1:100	A0	1	1