COMMITTENTE:

FIRENZE PARCHEGGI S.p.A
Servizio Tecnico
Via Giorgio La Pira, 21- Firenze 50121
Tel. 055 37.35.11 - Fax 055 37.35.124 e-mail: info@firenzeparcheggi.it

COMUNE:	FIRENZE
UBICAZIONE:	PARTERRE
TITOLO DELL'OPERA:	IMPIANTI MECCANICI PARCHEGGIO INTERRATO
PROPRIETA':	
RIF. URBAN. E CATASTALI:	
PRATICA EDILIZIA:	TIPO N. DEL
PROGETTAZIONE:	IMPIANTI MECCANICI

ELABORATO REDATTO DA:
TECNOENGINEERING S.R.L.
SERVIZI E PRESTAZIONI TECNICHE - P.I. INGEGNERIA
Via L. da Vinci, 52 - 50127 Firenze - Tel. 055 433000 - Fax 055 4220000
E-mail: tecnoeng@tecnoeng.it - http://www.tecnoeng.it

IN COLLABORAZIONE CON:
INTERSTUDI S.r.l.
Via Mafalda di Savoia, 29 Firenze
Tel. 055 6812222 - Fax 055 6812333

IMPRESA DI MANUTENZIONE:
PADULA EDUARDO Impianti tecnologici
Via Bruno Fattori 37 59100 Prato

PROGETTO PRELIMINARE	PROGETTO DEFINITIVO	PROGETTO ESECUTIVO	AS BUILT
			●

RADICE TAVOLE	A	B	C	D	E	F	G	H	I	L
NUMERO TAVOLE	-	-								-

COMMESSA N° --

TAVOLA RELATIVA A:
IMPIANTI DI SMALTIMENTO ACQUE
PIANTA PIANO PRIMO INTERRATO

N° DISEGNO **5/A**

AGGIORNAMENTI	DATA: 15/07/2005	SCALA: 1/200	FILE: -
01			
02			
03			
04			
05			
06			
07			
08			
09			

IL COMMITTENTE	IL PROGETTISTA	IL COLLAUDATORE

I disegni sono di nostra proprietà, la riproduzione anche parziale è vietata senza autorizzazione scritta; i trasgressori saranno perseguiti a termini di legge. DIV. 28 Sez. 32 del 21/05/1998

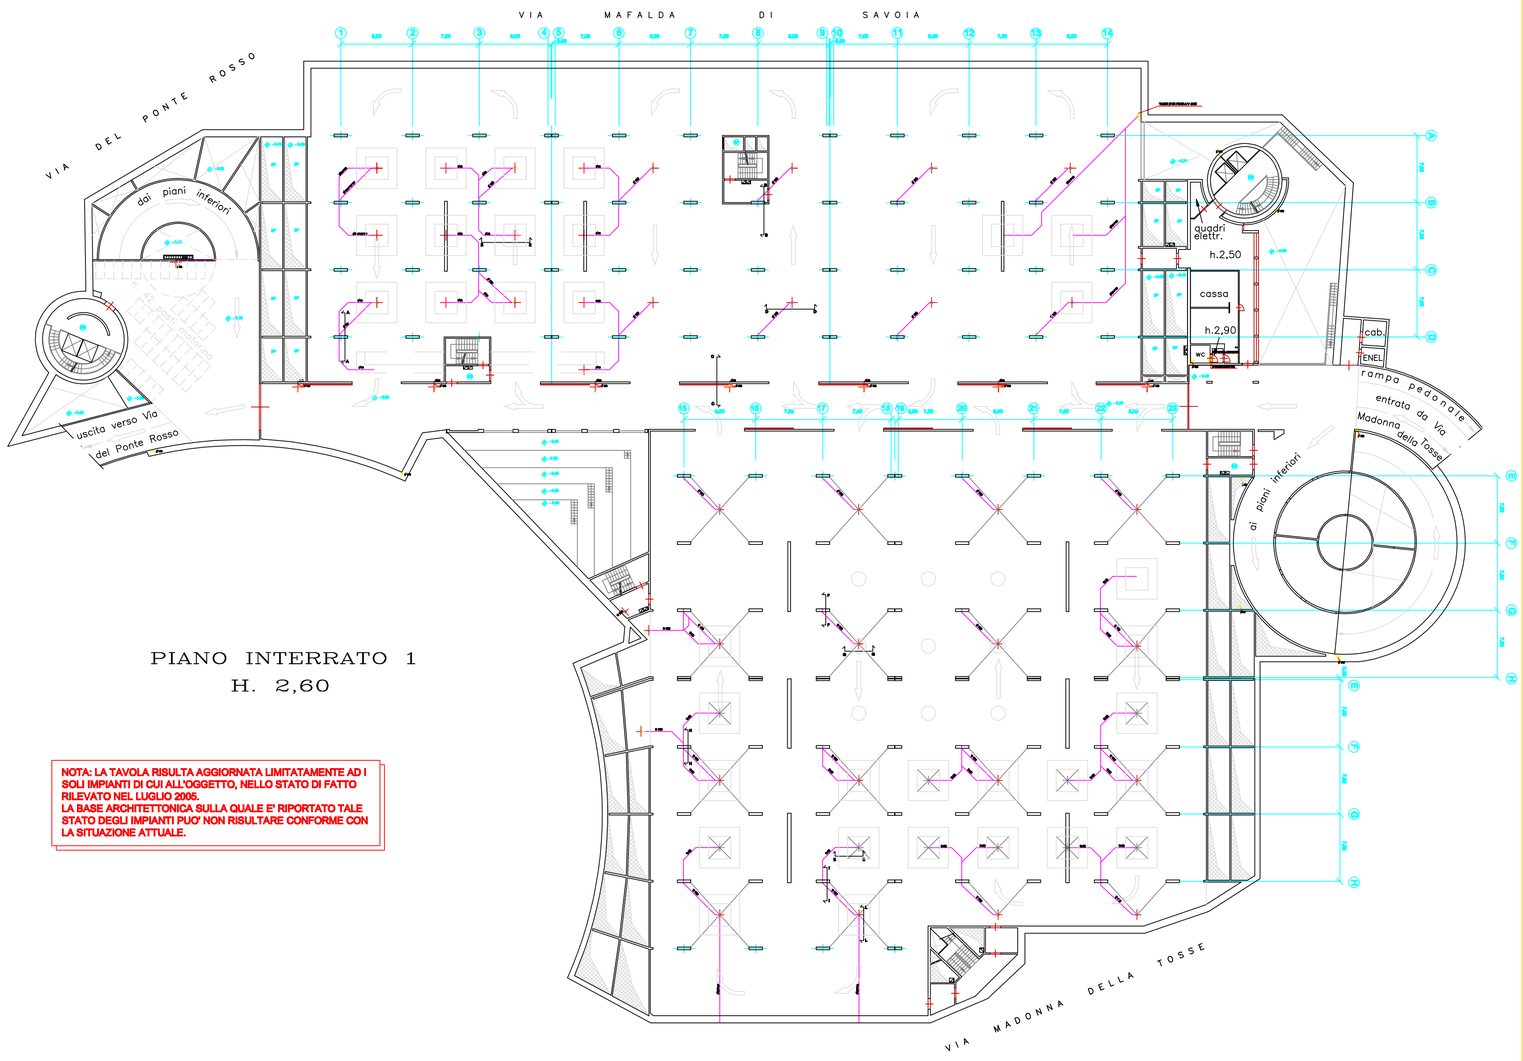

PIANO INTERRATO 1
H. 2,60
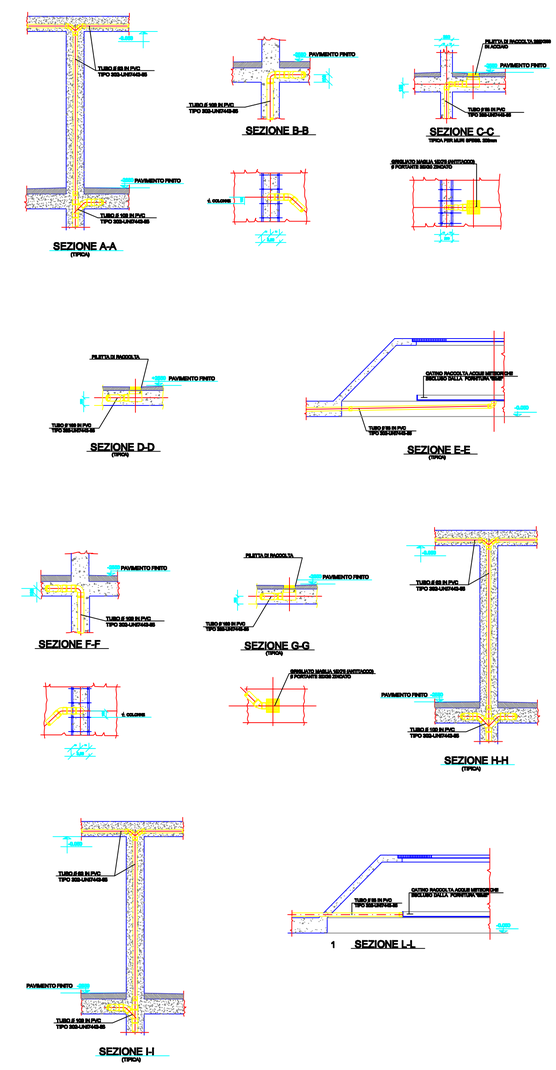
**NOTA: LA TAVOLA RISULTA AGGIORNATA LIMITATAMENTE AD I SOLI IMPIANTI DI CUI ALL'OGGETTO, NELLO STATO DI FATTO RILEVATO NEL LUGLIO 2005.
LA BASE ARCHITETTONICA SULLA QUALE E' RIPORTATO TALE STATO DEGLI IMPIANTI PUO' NON RISULTARE CONFORME CON LA SITUAZIONE ATTUALE.**