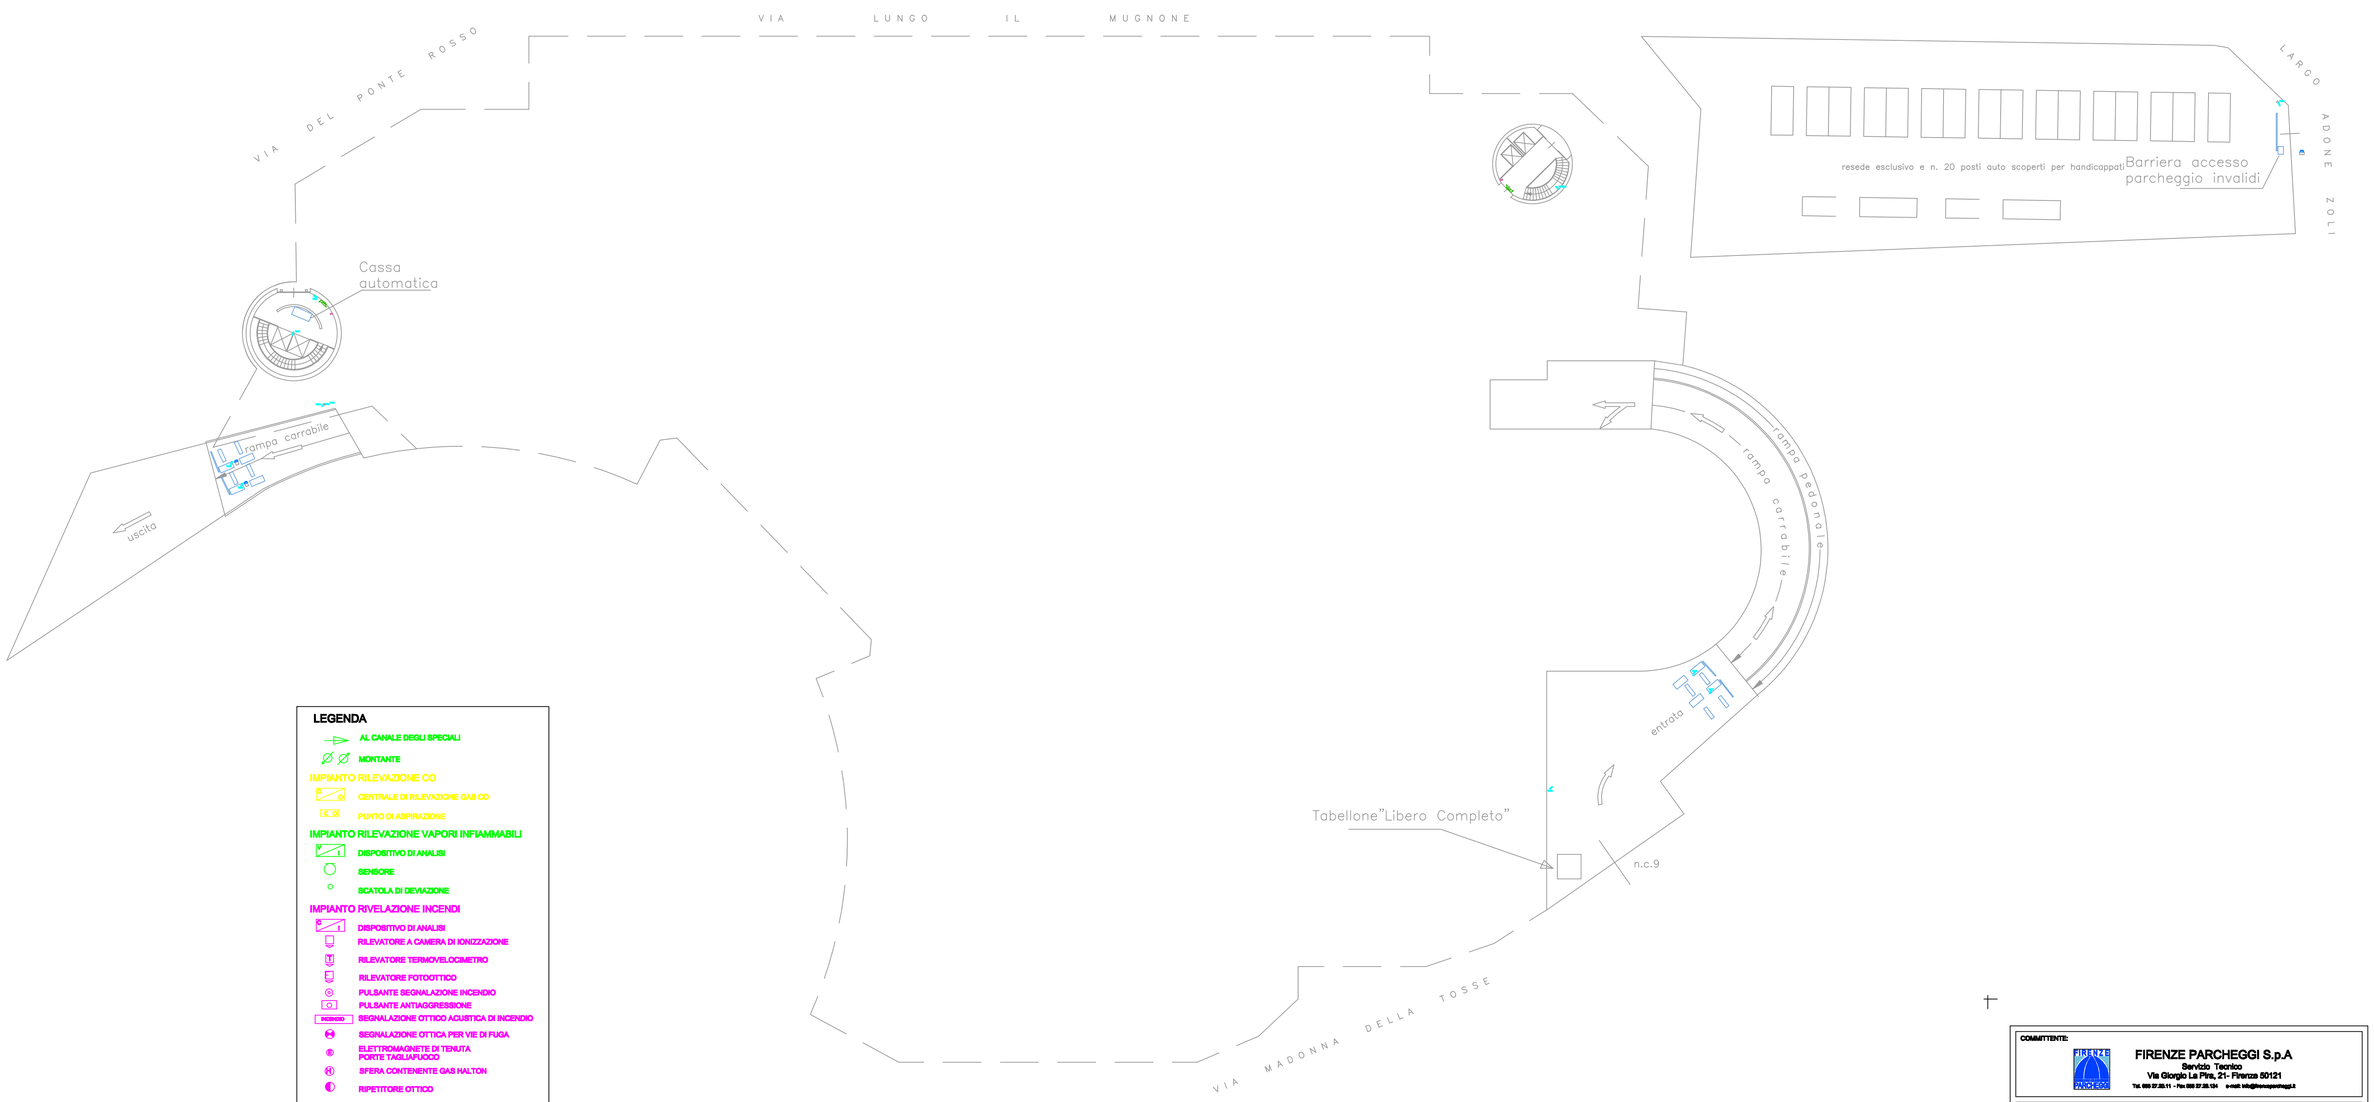

LEGENDA

- AI. CANALE DEGLI SPECIALI
- MONTANTE

IMPIANTO RILEVAZIONE CO
- CENTRALE DI RILEVAZIONE GAS CO
- PUNTO DI ASPIRAZIONE

IMPIANTO RILEVAZIONE VAPORI INFIAMMABILI
- DISPOSITIVO DI ANALISI
- SENSORE
- SCATOLA DI DEVIAZIONE

IMPIANTO RIVELAZIONE INCENDI
- DISPOSITIVO DI ANALISI
- RILEVATORE A CAMERA DI IONIZZAZIONE
- RILEVATORE TERMOVELOCIMETRO
- RILEVATORE FOTOOTTICO
- PULSANTE SEGNALAZIONE INCENDIO
- PULSANTE ANTIAGGRESSIONE
- SEGNALAZIONE OTTICO ACUSTICA DI INCENDIO
- SEGNALAZIONE OTTICA PER VIE DI FUGA
- ELETTROMAGNETE DI TENUTA PORTE TAGLIAFUOCO
- SFERA CONTENENTE GAS HALTON
- RIPETITORE OTTICO

IMPIANTO T.V.C.C.
- CENTRALINA IMPIANTO T.V. A CIRCUITO CHIUSO
- TELECAMERA CCD

IMPIANTO DIFFUSIONE SONORA
- CENTRALINA IMPIANTO DIFFUSIONE SONORA
- ALTOPARLANTE

IMPIANTO CITOFONIA
- APPARECCHIO DI CHIAMATA PER ESTERNO
- CITOFONO INTERCOMUNICANTE DA PARETE

IMPIANTO ALLARME
- SENSORE DI MOVIMENTO AD INFRAROSSI
- CONTATTO DI APERTURA PORTA

COMMITTENTE:

FIRENZE PARCHEGGI S.p.A
Servizio Tecnico
Via Giorgio La Pira, 21- Firenze 50121
Tel. 055 37.35.11 - Fax 055 37.35.134 e-mail: info@firenzeparcheggi.it

COMUNE:	FIRENZE
UBICAZIONE:	PARCHEGGIO PUBBLICO PARTERRE
TITOLO DELL'OPERA:	IMPIANTI SPECIALI PARCHEGGIO
PROPRIETA':	
RIF. URBAN. E CATASTALI:	
PRATICA EDILIZIA:	TIPO N. DEL
PROGETTAZIONE:	IMPIANTI SPECIALI

ELABORATO REDATTO DA:
TECNOENGINEERING S.R.L.
SERVIZI E PRESTAZIONI TECNICHE - P.I. 04496600488
Via A. da Settignano, 22 - 50136 FIRENZE Tel. 055-690288 055-6524481 Fax 055-6190288
E-mail: studio@tecnoengineering.com - http://www.tecnoengineering.com

DITTA ESECUTRICE:
PADULA EDUARDO Impianti tecnologici
Via Bruno Fattori 37 59100 Prato

PROGETTO PRELIMINARE	PROGETTO DEFINITIVO	PROGETTO ESECUTIVO	AS BUILT

RADICE TAVOLE	A	B	C	D	E	F	G	H	I	L
NUMERO TAVOLE	-	-								-

COMMESSA N° -

TAVOLA RELATIVA A:
Pianta piano terreno con dislocazione delle apparecchiature relative agli impianti speciali

N° DISEGNO
S1

AGGIORNAMENTI	DATA:	SCALA:	FILE:
01 17/01/2005		1:200	329-048.dwg
02			
03			
04			
05			
06			
07			
08			
09			

IL COMMITTENTE	IL PROGETTISTA	IL COLLAUDATORE

I disegni sono di nostra proprietà, la riproduzione anche parziale è vietata senza autorizzazione scritta; i trasgressori saranno perseguiti a termini di legge. DOC 29 Rev. 00 del 22/06/1998