COMMITTENTE:

FIRENZE PARCHEGGI S.p.A
Servizio Tecnico
Via Giorgio La Pira, 21- Firenze 50121
Tel. 055 37.20.11 - Fax 055 37.20.104 e-mail: info@firenzeparcheggi.it

COMUNE:	FIRENZE
UBICAZIONE:	PARTERRE
TITOLO DELL'OPERA:	IMPIANTI MECCANICI PARCHEGGIO INTERRATO
PROPRIETA':	
REF. URBAN. E CATASTALI:	
PRATICA EDILIZIA:	TIPO N. DEL
PROGETTAZIONE:	IMPIANTI MECCANICI

ELABORATO REDATTO DA:
TECNOENGINEERING S.R.L.
SERVIZI E PRESTAZIONI TECNICHE - P.I. 04486580485
Sede Legale: Via Giovanni Boccaccio, 19 - 59100 Prato
Sede Amministrativa: Via Giovanni Boccaccio, 19 - 59100 Prato
E-mail: tecnoengineering@tiscalinet.it - tecnoengineering@pec.it

IN COLLABORAZIONE CON:
INTERSTUDI
INTERSTUDI S.r.l.
Via G. Galilei n.20 - Pontassieve
Tel. 055/8360201 - Fax 055/8360202
E-mail: info@interstudi.net - Sito Internet: www.interstudi.net

IMPRESA DI MANUTENZIONE:
PADULA EDUARDO Impianti tecnologici
Via Bruno Fattori 37 59100 Prato

PROGETTO PRELIMINARE	PROGETTO DEFINITIVO	PROGETTO ESECUTIVO	AS BUILT

RADICE TAVOLE	A	B	C	D	E	F	G	H	I	L
NUMERO TAVOLE	-									-

COMMESSA N° -

TAVOLA RELATIVA:
IMPIANTI ANTINCENDIO
PIANTA PIANO SECONDO INTERRATO

N° DISEGNO **1/B**

AGGIORNAMENTI	DATA: 15/07/2005	SCALA: 1/200	FILE: -
01	IL COMMITTENTE	IL PROGETTISTA	IL COLLAUDATORE
02			
03			
04			
05			
06			
07			
08			
09			

I disegni sono di nostra proprietà, la riproduzione anche parziale è vietata senza autorizzazione scritta. I trasgressori saranno perseguiti a termini di legge. DIC 39 Rev. 00 del 22/04/1998

LEGENDA

	LAYER
TUBAZIONE IMPIANTO ANTINCENDIO ESTERNA/ESCA	IMP_ tdrsnd
TUBAZIONE IMPIANTO ANTINCENDIO A PIOGGIA	ANT_spr
COMPLESSO IDRANTE A MURO (MANICHETTA 45mm LATERNA)	IMP_ tdrsnd
GRUPPO REGOLAMENTAZIONE ATTACCO MOTOPOMPA 100/70	ANT_mtp
TESTINA SPRINKLER IMPIANTO ANTINCENDIO A PIOGGIA	ANT_spr
SIMBOLO DI LANCIO	CR_lcr
SERRAGE PORTATILE	ANT_est

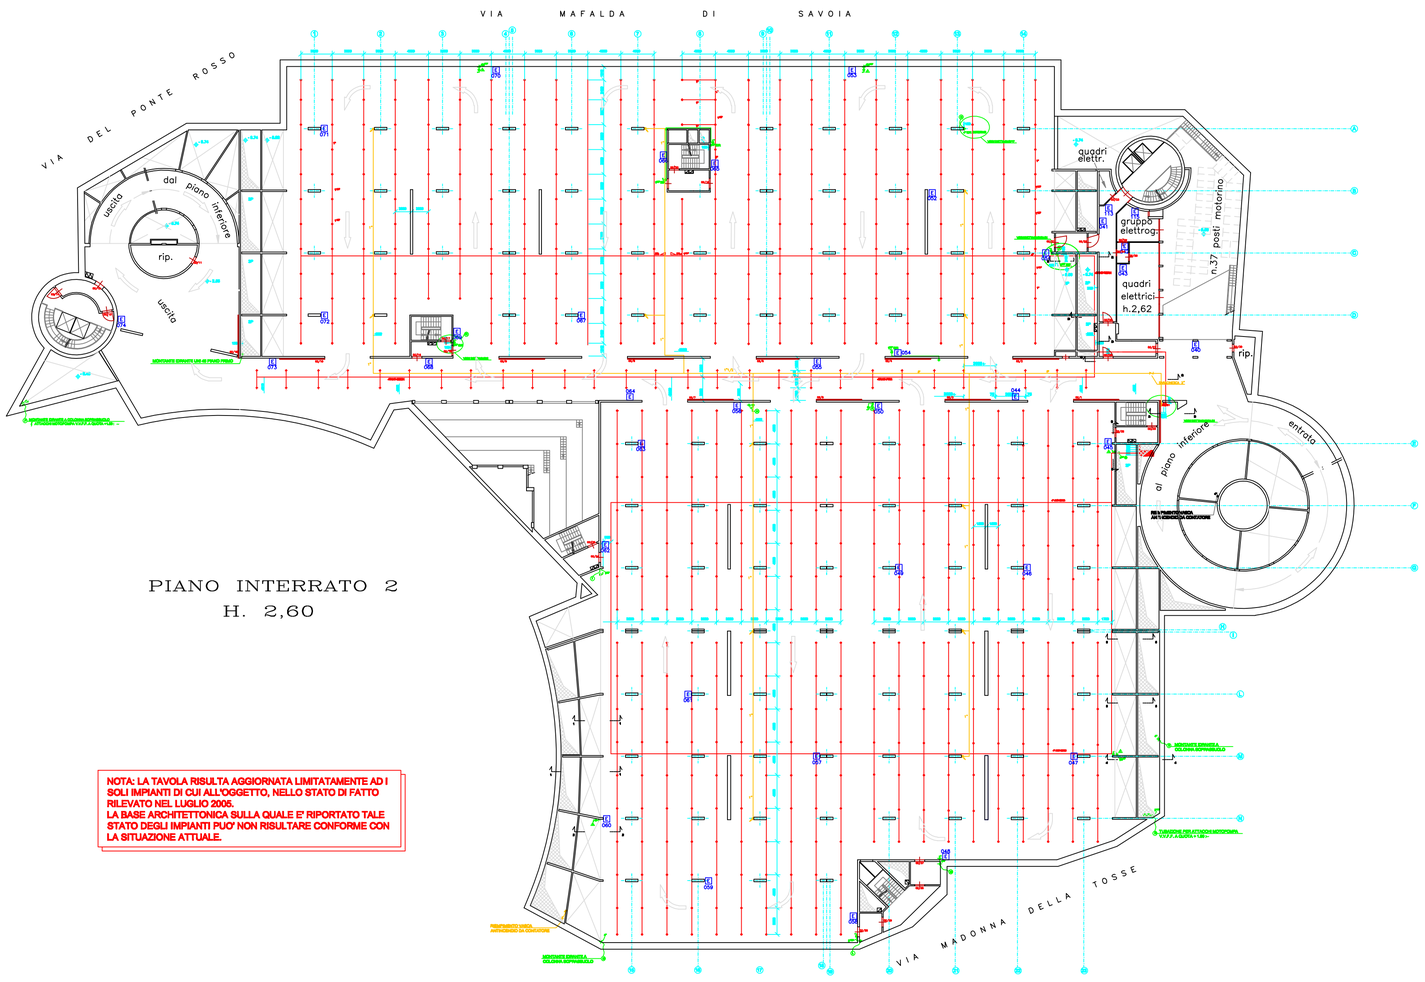

PIANO INTERRATO 2
H. 2,60
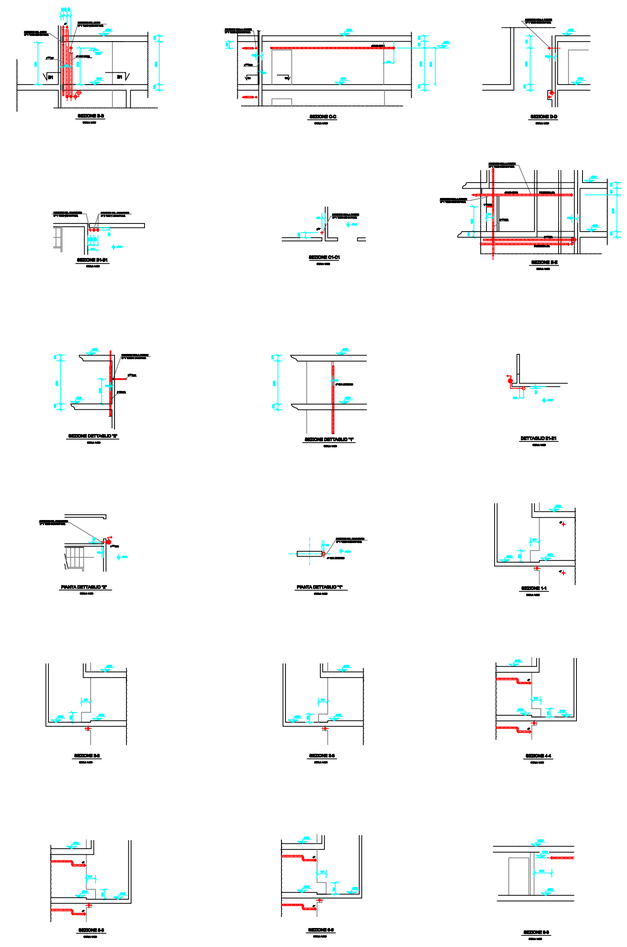
NOTA: LA TAVOLA RISULTA AGGIORNATA LIMITATAMENTE AD I SOLI IMPIANTI DI CUI ALL'OGGETTO, NELLO STATO DI FATTO RILEVATO NEL LUGLIO 2005.
LA BASE ARCHITETTONICA SULLA QUALE E' RIPORTATO TALE STATO DEGLI IMPIANTI PUO' NON RISULTARE CONFORME CON LA SITUAZIONE ATTUALE.