COMMITTENTE:

FIRENZE PARCHEGGI S.p.A
Servizio Tecnico
Via Giorgio La Pira, 21- Firenze 50121
Tel. 055 57.35.11 - Fax 055 57.35.134 e-mail: info@firenzeparcheggi.it

COMUNE:	FIRENZE
UBICAZIONE:	PARTERRE
TITOLO DELL'OPERA:	IMPIANTI MECCANICI PARCHEGGIO INTERRATO
PROPRIETA':	
RIF. URBAN. E CATASTALE:	
PRATICA EDILIZIA:	TIPO N. DEL
PROGETTAZIONE:	IMPIANTI MECCANICI

ELABORATO REDATTO DA:
TECNOENGINEERING S.R.L.
SERVIZI E PROGETTAZIONI TECNICHE - C.T. PARCHEGGI
Via Bruno Fattori 37 59100 Prato Tel. 0574 / 46.00.11 - Fax 0574 / 46.00.12
Email: tecnoengineering@tecnoengineering.it http://www.tecnoengineering.it

IN COLLABORAZIONE CON:
INTERSTUDI S.r.l.
Via A. Meucci 69 - Prato
Tel. 0574 / 60.12.12 - Fax 0574 / 60.12.13

IMPRESA DI MANUTENZIONE:
PADULA EDUARDO Impianti tecnologici
Via Bruno Fattori 37 59100 Prato

PROGETTO PRELIMINARE	PROGETTO DEFINITIVO	PROGETTO ESECUTIVO	AS BUILT	⊕

RADICE TAVOLE	A	B	C	D	E	F	G	H	I	L	COMMESSA N°		
NUMERO TAVOLE	-	-								-	-		

TAVOLA RELATIVA A:
IMPIANTO ANTINCENDIO
SCHEMA CENTRALE IDRICA

N° DISEGNO
1/D

AGGIORNAMENTI	DATA: 15/07/2005	SCALA:	FILE: -
01			
02			
03			
04			
05			
06			
07			
08			
09			
	IL COMMITTENTE	IL PROGETTISTA	IL COLLAUDATORE

I disegni sono di nostra proprietà, la riproduzione anche parziale è vietata senza autorizzazione scritta; i trasgressori saranno perseguiti a termini di legge. DOC 33 Rev. 02 del 22/02/1999

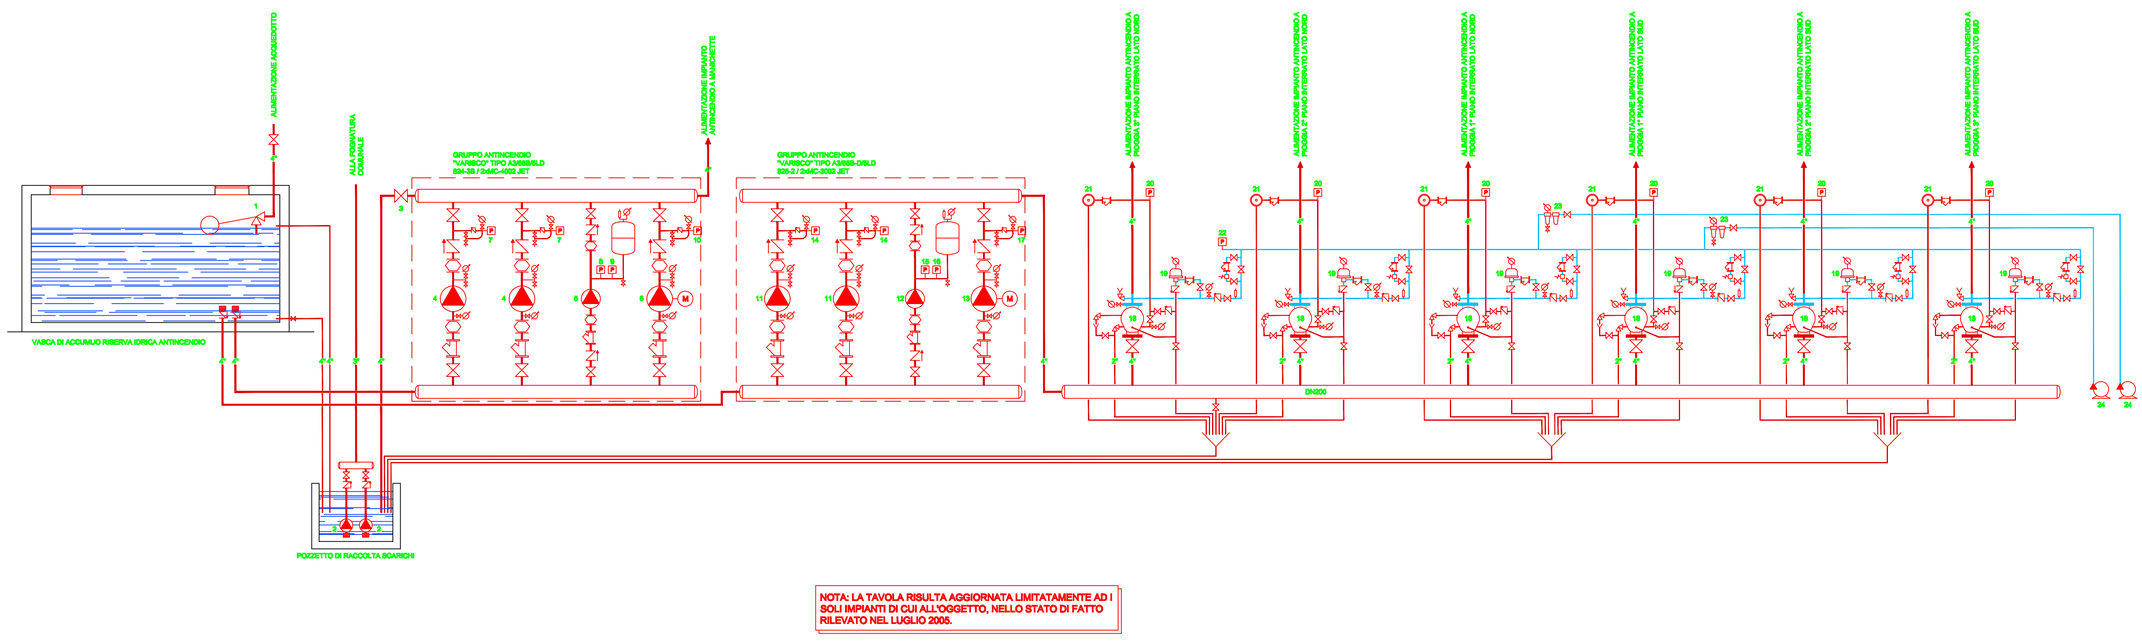

NOTA: LA TAVOLA RISULTA AGGIORNATA LIMITATAMENTE AD I SOLI IMPIANTI DI CUI ALL'OGGETTO, NELLO STATO DI FATTO RILEVATO NEL LUGLIO 2005.

LEGENDA LEGENDA

1) VALVOLA DI ALIMENTAZIONE A GALLEGGIANTE
2) ELETTROPOMPA SOMMERSA DI SOLLEVAMENTO E SCARICO ACQUA
3) SARACINESCA CIRCUITO DI PROVA
4) ELETTROPOMPA DI SERVIZIO IMPIANTO ANTINCENDIO IDRAULICO
5) ELETTROPOMPA DI COMPENSAZIONE IMPIANTO ANTINCENDIO IDRAULICO
6) MOTOPOMPA DI EMERGENZA IMPIANTO ANTINCENDIO IDRAULICO
7) PRESSOSTATO DI COMANDO ELETTROPOMPA DI SERVIZIO IMPIANTO ANTINCENDIO IDRAULICO
8) PRESSOSTATO DI COMANDO ELETTROPOMPA DI COMPENSAZIONE IMPIANTO ANTINCENDIO IDRAULICO
9) PRESSOSTATO DI MINIMA PRESSIONE IMPIANTO ANTINCENDIO IDRAULICO
10) PRESSOSTATO DI COMANDO MOTOPOMPA DI EMERGENZA IMPIANTO ANTINCENDIO IDRAULICO
11) ELETTROPOMPA DI SERVIZIO IMPIANTO ANTINCENDIO A PIOGGIA
12) ELETTROPOMPA DI COMPENSAZIONE IMPIANTO ANTINCENDIO A PIOGGIA
13) MOTOPOMPA DI EMERGENZA IMPIANTO ANTINCENDIO A PIOGGIA
14) PRESSOSTATO DI COMANDO ELETTROPOMPA DI SERVIZIO IMPIANTO ANTINCENDIO A PIOGGIA
15) PRESSOSTATO DI COMANDO ELETTROPOMPA DI COMPENSAZIONE IMPIANTO ANTINCENDIO A PIOGGIA
16) PRESSOSTATO DI MINIMA PRESSIONE IMPIANTO ANTINCENDIO A PIOGGIA
17) PRESSOSTATO DI COMANDO MOTOPOMPA DI EMERGENZA IMPIANTO ANTINCENDIO A PIOGGIA
18) VALVOLA A SECCO IMPIANTO ANTINCENDIO A PIOGGIA
19) ACCELERATORE IMPIANTO ANTINCENDIO A PIOGGIA
20) PRESSOSTATO DI ALLARME IMPIANTO ANTINCENDIO A PIOGGIA
21) CAMPANA IDRAULICA DI ALLARME IMPIANTO ANTINCENDIO A PIOGGIA
22) PRESSOSTATO COMANDO COMPRESSORE IMPIANTO ANTINCENDIO A PIOGGIA
23) GRUPPO FILTRO ARARIDUTTORE DI PRESSIONE
24) COMPRESSORE ARIA IMPIANTO ANTINCENDIO A PIOGGIA

	Tubazioni impianto idraulico antincendio		Valvola di intercettazione
	Tubazioni aria compressa		Pressostato
	Valvola di fondo		Manometro
	Valvola di ritegno		Valvola di sicurezza aria compressa
	Filtro		Regolatore di pressione
	Giunto flessibile		