



N° 18/2014

COSTRUZIONI GENERALI



UNI EN ISO 9001:2008

DICHIARAZIONE DI CONFORMITA' DELL'IMPIANTO ALLA REGOLA D'ARTE  
D.M. 22/01/08 n°37

Il sottoscritto CHIARETTI MARIO legale rappresentante dell'impresa CLIMA-IMPIANTI S.p.A. operante nel settore Impianti Idrici e termosanitari, civili ed industriali, con sede in via Garibaldi n°30 nel Comune di Figline Valdarno. (Provincia di Firenze) - tel./fax 055/868013 - part. I.V.A. 01664820519  
(X) Iscritta nel registro delle ditte (R.D. 20-09-1934, n° 2011-art. 8 legge L29.12.1993 n° 580 - dpr. 07/12/1995 n° 581) della Camera C.I.A.A. di FIRENZE n° 531534  
( ) Iscritta all'albo provinciale delle imprese artigiane (legge 08-08-1985, n° 443) di ..... n° .....  
Certificazione : Quadro Generale Bassa Tensione Parcheggio Interrato Stazione S.M.N.  
Inteso come:  
( ) Nuovo Impianto; ( ) Trasformazione; ( ) Ampliamento; (X) Manutenzione Straordinaria; ( ) Altro.

Commissionato da: Firenze Parcheggio Srl  
Situato presso: Parcheggio Interrato Stazione S.M.N.  
Proprietà: Firenze Parcheggio Srl  
in edificio adibito ad uso:  
( ) Industriale; ( ) Civile; ( ) Commercio; (X) altri usi.

DICHIARA

Sotto la propria responsabilità, che l'impianto è stato realizzato in modo conforme alla regola d'arte, secondo quanto previsto dall'art. 6, tenuto conto delle condizioni di esercizio e degli usi a cui è destinato l'edificio, avendo in particolare:

- ( ) Rispettato il progetto (ai sensi dell'art. 5);
- (X) Seguito la normativa tecnica applicabile all'impiego: norme CEI-EN 61439 - 1/2
- ( ) Installato componenti e materiali costruiti a regola d'arte e adatti al luogo di installazione, (art. 5 e 6);
- (X) Controllato l'impianto ai fini della sicurezza e della funzionalità con esito positivo, avendo eseguito le verifiche richieste dalle norme e dalle disposizioni di legge.

Allegati obbligatori:

- ( ) Progetto (solo per impianto con obbligo di progetto);
- ( ) Relazione con tipologie dei materiali utilizzati;
- (X) Schema di impianto realizzato;
- ( ) Riferimento a Dichiarazioni di Conformità precedenti o parziali, già esistenti
- (X) Copia del certificato di riconoscimento dei requisiti tecnico - professionali;
- ( ) Attestazione di conformità per impianto realizzato con materiali o sistemi non normalizzati

Allegati facoltativi: /

DECLINA

Ogni responsabilità per sinistri a persone o a cose derivanti da mancata osservanza delle norme tecniche di costruzione dell'impianto, da parte del progettista, dell'installatore o di terzi ovvero da carenze di CLIMA-IMPIANTI S.p.A.  
il responsabile tecnico  
Data: 24/11/2014

Via Giuseppe Garibaldi, 30  
50063 Figline Valdarno (FI)  
Partita IVA 01664820519

Via Giuseppe Garibaldi, 30  
50063 Figline Valdarno (FI)  
Partita IVA 01664820519

(timbro e firma)

Avvertenze per il committente: responsabilità del committente o del proprietario, art. 8

il committente

Data: .....




1	2	
---	---	---	---	---	---	---	---	---	----	----	


FIRENZE PARCHEGGI S.p.A.  
QUADRO GENERALE B.T.  
PARCHEGGIO INTERRATO  
PIAZZA DELLA STAZIONE SMN

PDF Reducer Demo

RILIEVO E DISEGNO:	PROGETTAZIONE IMPIANTISTICA :	OGGETTO:	DENOMINAZIONE QUADRO:	N. DIS:	INTERSTAZIONE
--------------------	-------------------------------	----------	-----------------------	---------	---------------




**CLIMA-IMPIANTI S.p.A.**  
Via G. Garibaldi,30 - 50063 Figline Valdarno  
Firenze tel. 055/868013 - fax 055/8358778  
E-mail:info@climainpianti.com  
P.Iva 01664820519



**FIRENZE PARCHEGGI S.p.A.**  
Via G. La Pira 21 - 50121 Firenze  
tel. 055/272011 - fax 055/2720134  
E-mail:centraleoperativa@firenzeparcheggi.it  
P.Iva 03980970481

Parcheggio interrato  
Piazza della stazione S.M.N.



Quadro Generale B.T.

REV. :	Novembre 2014
DATA:	LUGLIO 1991



POS.	Q.TA'	DESCRIZIONE	TIPO	MARCA
Q1-Q2	2	INT. AUT. SEZ. IV ATT. POST. SGANC. ELETTRONICO SEL. COM. MOT. COM. MOTORE BA BC A 220V-50HZ BLOCCOCHIAVE IN POS. APERTO INTERBL. MECO. VERTICALE TRA 2 INT.	M16NH ST40BS	NUOVA MAGRINI
Q3	1	INT. AUT. MAGNETOTERMICO IV DA 400A FISSO ATT. POST R400 CONT. AUS. 30F+1SD	C401N D401	NUOVA MAGRINI
Q4	1	INT. AUT. MAGNETOTERMICO IV DA 400A FISSO ATT. POST R320 CONT. AUS. 30F+1SD	C401N D321	NUOVA MAGRINI
Q6	1	INT. AUT. MAGNETOTERMICO III DA 400A FISSO ATT. POST R400 CONT. AUS. 30F+1SD	C401N D401	NUOVA MAGRINI
Q10-Q11 Q32-38 Q43-45	12	INT. AUT. MAGNETOTERMICO IV DA 100A FISSO ATT. POST R40 CONT. AUS. 30F+1SD SGANC. mT A 220V-50Hz	C101N D40	NUOVA MAGRINI
Q12-Q13	2	INT. AUT. MAGNETOTERMICO IV DA 400A FISSO ATT. POST R200 CONT. AUS. 10F+1SD	C250N D200	NUOVA MAGRINI
Q14-Q46	2	INT. AUT. MAGNETOTERMICO IV DA 100A FISSO ATT. POST R40 CONT. AUS. 10F+1SD SGANC. mT A 220V-50Hz	C101N D25	NUOVA MAGRINI
Q5	1	INT. AUT. MAGNETOTERMICO IV DA 100A FISSO ATT. POST R40 CONT. AUS. 10F+1SD SGANC. mT A 220V-50Hz	C101N D15	NUOVA MAGRINI
Q16	1	INT. AUT. MAGNETOTERMICO IV DA 100A FISSO ATT. POST R40 CONT. AUS. 10F+1SD	C101N G40	NUOVA MAGRINI
Q17+24	8	INT. AUT. MAGNETOTERMICO IV DA 400A FISSO ATT. POST R25 CONT. AUS. 10F+1SD	C101N G25	NUOVA MAGRINI
Q25	1	INT. AUT. MAGNETOTERMICO IV DA 100A FISSO ATT. POST R15 CONT. AUS. 10F+1SD	C101N G15	NUOVA MAGRINI
Q31	1	INT. AUT. MAGNETOTERMICO IV DA 100A FISSO ATT. POST R63 CONT. AUS. 10F+1SD SGANC. mT A 220V-50Hz	C101N D63	NUOVA MAGRINI
Q41-Q42	2	INT. AUT. MAGNETOTERMICO IV DA 160A FISSO ATT. POST R125 CONT. AUS. 10F+1SD SGANC. mT A 220V-50Hz	C161N D125	NUOVA MAGRINI
Q15	1	INT. AUT. MAGNETOTERMICO II DA 20A CONT. AUS. 10F+1SD	NC100L	NUOVA MAGRINI
Q8-Q9	2	BASE PORTAFUS. IV A COLTELLO TAGLIA 1 CON MICROCONTATTO FUSIBILI A COLTELLO DA 250 A.M. CON PERCUS. + NEUTRO	17002X4 17165X3 17304X1	LEGRAND
Q7	1	BASE PORTAFUS. IV A COLTELLO TAGLIA 0 CON MICROCONTATTO FUSIBILI A COLTELLO DA 100 A.M. CON PERCUS. + NEUTRO	16502X4 16645X3 16804X1	LEGRAND

PDF Reducer Demo

POS.	Q.TA'	DESCRIZIONE	TIPO	MARCA
S49.1-2-3	3	COMM. VOLTMETRICO PER 3 TENSIONI DI FASE E 3 CONCAT.	14.18.11	BRETER
FV1-2-3	3	BASE PORTAFUS. SEZ. III+IV DA 32A CON FUS. DA 2A	PCH3X38N	WEBER
F03-F04		BASE PORTAFUS. SEZ. I+IV DA 32A CON FUS. DA 2A	PCH3X38N	WEBER
TA1.1-2-3	3	TRASF. AMPEROMETRICO RAPP. 1000/5A CLO.5	TAS84	IME
TA5.1-2-3	3	TRASF. AMPEROMETRICO RAPP. 250/5A CLO.5	TAS30	IME
TA6.1-2-3	3	TRASF. AMPEROMETRICO RAPP. 400/5A CLO.5	TAS40	IME
TA7.1-2-3 TA8.1-2-3	6	TRASF. AMPEROMETRICO RAPP. 60/5A CLO.3	TAS21	IME
P1.1-2-3	3	AMPEROMETRO SCALA 0-1000A SU TA/5A	RQ72E	IME
P5.1-2-3	1	AMPEROMETRO SCALA 0-250A SU TA/5A	RQ72E	IME
P6.1-2-3	3	AMPEROMETRO SCALA 0-400A SU TA/5A	RQ72E	IME
P7.1-2-3 P8.1-2-3	6	AMPEROMETRO SCALA 0-60A SU TA/5A	RQ72E	IME
P2-P3-P4	3	VOLTMETRO SCALA 0-500A INS. DIRETTA	RQ72E	IME
C	1	CASSETTO CONDENSATORI ESEC. RACK 19' P=100 KVAR ALIM. 220V-50HZ	CAR3-100/5	TECNOLOGIC
P9	1	CENTR. DI CONTROLLO AUT. DI RIFASAMENTO CON COSFIMETRO ALIM. 200V-50HZ	KR-6T	TECNOLOGIC
P10	1	CENTR. DI CONTROLLO TEMPERATURA TRAFEO ALIM. 220V-50HZ	T192	TECSYSTEM

RILEVO E DISEGNO:



**CLIMA-IMPIANTI S.p.A.**  
Via G. Garibaldi, 30 - 50063 Figline Valdarno  
Firenze tel. 055/868013 - fax 055/8358778  
E-mail: info@climainpianti.com  
P.Iva 01664820519

PROGETTAZIONE IMPIANTISTICA :



**FIRENZE PARCHEGGI S.p.A.**  
Via G. La Pira 21 - 50121 Firenze  
tel. 055/272011 - fax 055/2720134  
E-mail: centraleoperativa@firenzeparcheggi.it  
P.Iva 03980970481

OGGETTO:

Parcheggio interrato  
Piazza della stazione S.M.N.

DENOMINAZIONE QUADRO:

Quadro Generale B.T.

N. DIS:

ELENCO MATERIALI


REV. : Novembre 2014

DATA: LUGLIO 1991







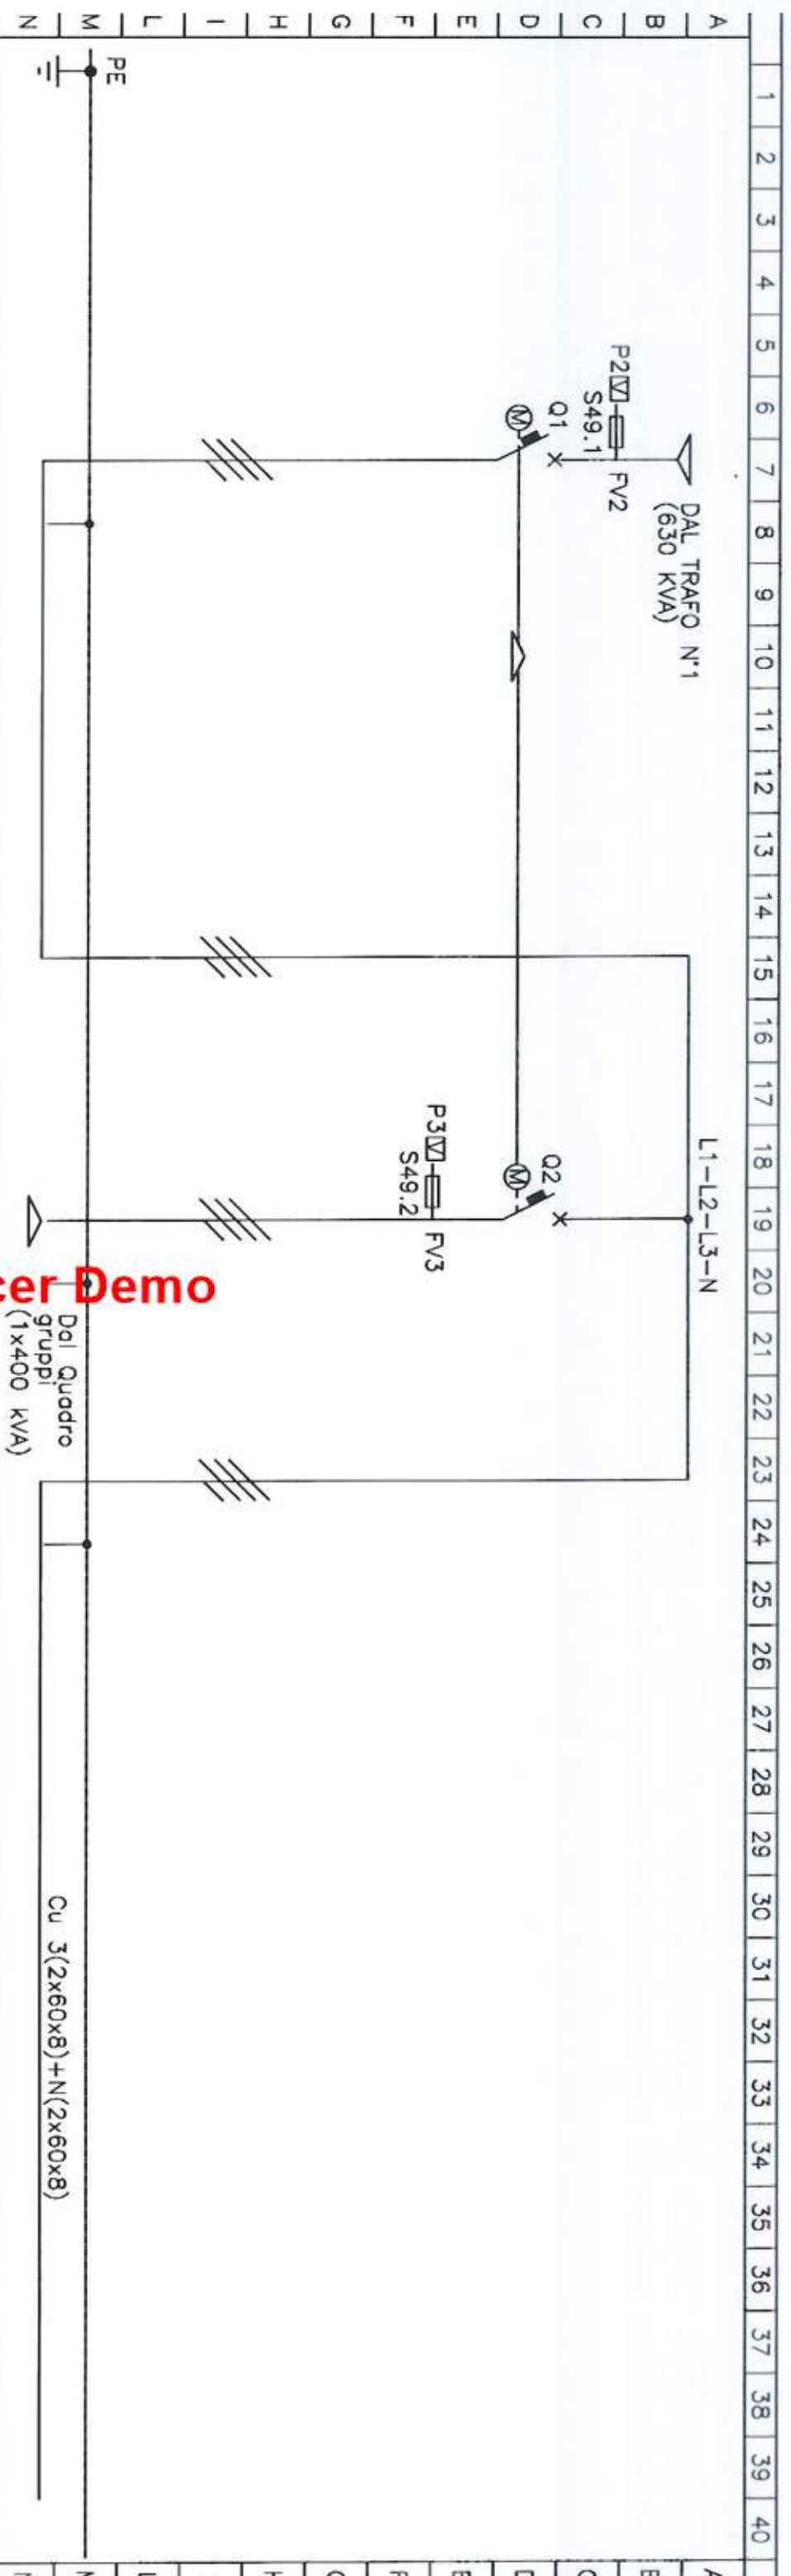

SIGLA		B.T. TR1										IC									
N. MORSETT.	FASI DISTRIB.																				
UTENZA	Pot. ass.(KW)	630 kVA										400kVA									
	Corr. ass.(A)	958										608									
	Portata In(A)	1600										1600									
	Torait. (A)	950										600									
INT. AUT. SEZ.	Idn(A)   Pi(KA)	12In										12In									
FUSIBILE	Port. In (A)																				
	Classe																				
CONTACTT.	Port.   Cat.																				
	Tens. dlim.(V)																				
R.TERM.	Regol. (A)																				
LINEA	Tipo cavo	G50R/4										G50R/4									
	Sez. (mmq)	3 [3(1x240)]+2(1x240)										3 [3(1x240)]+2(1x240)									
	Poso: CEI 64-8/5																				
	Lungh. (mt)	10										50									
SERVIZIO		INTERUTTORE DI MACC. TRAF0 N°1										INTERUTTORE DI COMMUTAZIONE									

**RILIEVO E DISEGNO:**

## PROGETTAZIONE IMPIANTISTICA :

**OGGETTO:**

DENOMINAZIONE QUADRO:

D/S:  
N:

QEDP

CLIMA-IMPIANTI S.p.A.

Via G. Garibaldi, 30 - 50063 Figline Valdarno  
Firenze tel. 055/8668013 - fax 055/8358778  
E-mail: [info@climaimpianti.com](mailto:info@climaimpianti.com)  
P.Iva 01664820519

Firenze tel. 055/8668013 - fax 055/8358778

E-mail: [info@climaimplant.com](mailto:info@climaimplant.com)

P. Iva 01664820519

FIRENZE PARCHEGGI S.p.A.

Via G. La Pira 21 - 50121 Firenze  
tel. 055/272011 - fax 055/2720134

tel. 055/272011 - fax 055/2720134

E-mail: [centraleoperativa@firenze.parchegi.it](mailto:centraleoperativa@firenze.parchegi.it)

P.lva 03980970481

### Parccheggio interrato

Piazza della stazione S.M.N.

Quadro Generale B.T.

REV :	Novembre 2014
-------	---------------


DATA: LUGLIO 1991

Pag. 4 di 23







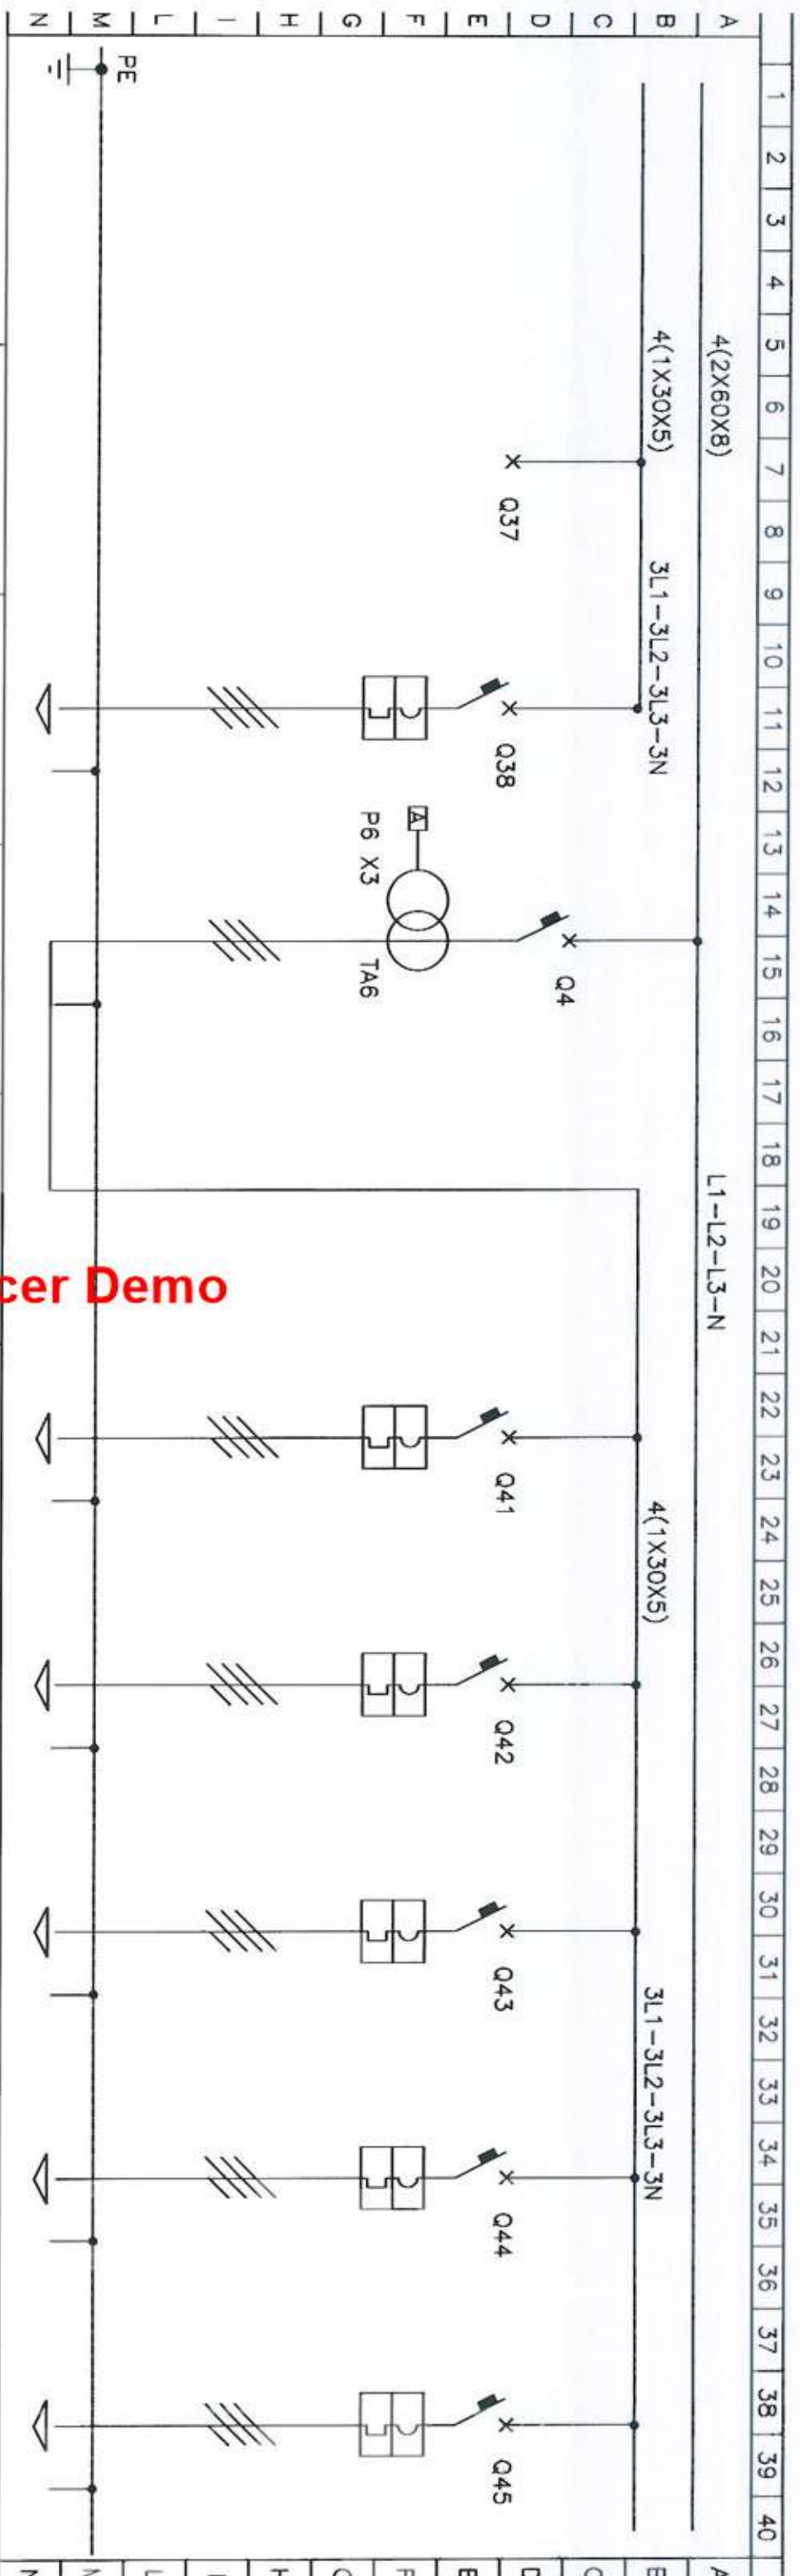

SIGLA		PQZ7			PQZ8			GTEC			PQTZ1			PQTZ2			PQTZCE			PQVAN			PQVAS		
N. MORSETT.	FASE DISTRIB.	R	S	T	R	S	T	R	S	T	R	S	T	R	S	T	R	S	T	R	S	T	R	S	T
UTENZA		Pot. ass. (KW)			12			145			50			50			9			15			12		
		Corr. ass. (A)			18			280			95			95			21			28			18		
		Portata In (A)			4X100			4X400			4X160			4X160			4X100			4X100			4X100		
		Tarat. (A)			40			320			100			100			32			40			40		
		Idn (A)   P1 (KA)			7In			12In			12In			12In			12In			12In			7In		
		Port. In (A)																							
		Classe																							
		Port. Cat.																							
		Tens. clim. (V)																							
		Regol. (A)																							
		Tipo cavo																							
		Sez. (mmq)																							
		Posc. CEI 64-8/5																							
		Lungh. (mt)																							
LINEA																									
SERVIZIO																									
VUOTO																									
RISERVA																									
GENERALE																									
TECNOLOGICO																									
RISERVA																									
RISERVA																									
RISERVA																									
ALIMENTAZIONE																									
Q.VASCA NORD																									
NON ALIMENTA																									
NESSUNA UTENZA																									

PDF Reducer Demo

RILEVO E DISEGNO:

PROGETTAZIONE IMPIANTISTICA :

OGGETTO:

DENOMINAZIONE QUADRO:

N. DIS:

QEDP



**CLIMA-IMPIANTI S.p.A.**  
Via G. Garibaldi, 30 - 50063 Figline Valdarno  
Firenze tel. 055/868013 - fax 055/8358778  
E-mail: info@climaimpanti.com  
P.iva 01664820519



**FIRENZE PARCHEGGI S.p.A.**  
Via G. La Pira 21 - 50121 Firenze  
tel. 055/272011 - fax 055/2720134  
E-mail: centraleoperativa@firenzeparcheggi.it  
P.iva 03980970481

Parcheggio interrato  
Piazza della stazione S.M.N.


Quadro Generale B.T.

REV. : Novembre 2014

DATA: LUGLIO 1991

Pag. 6 di 23



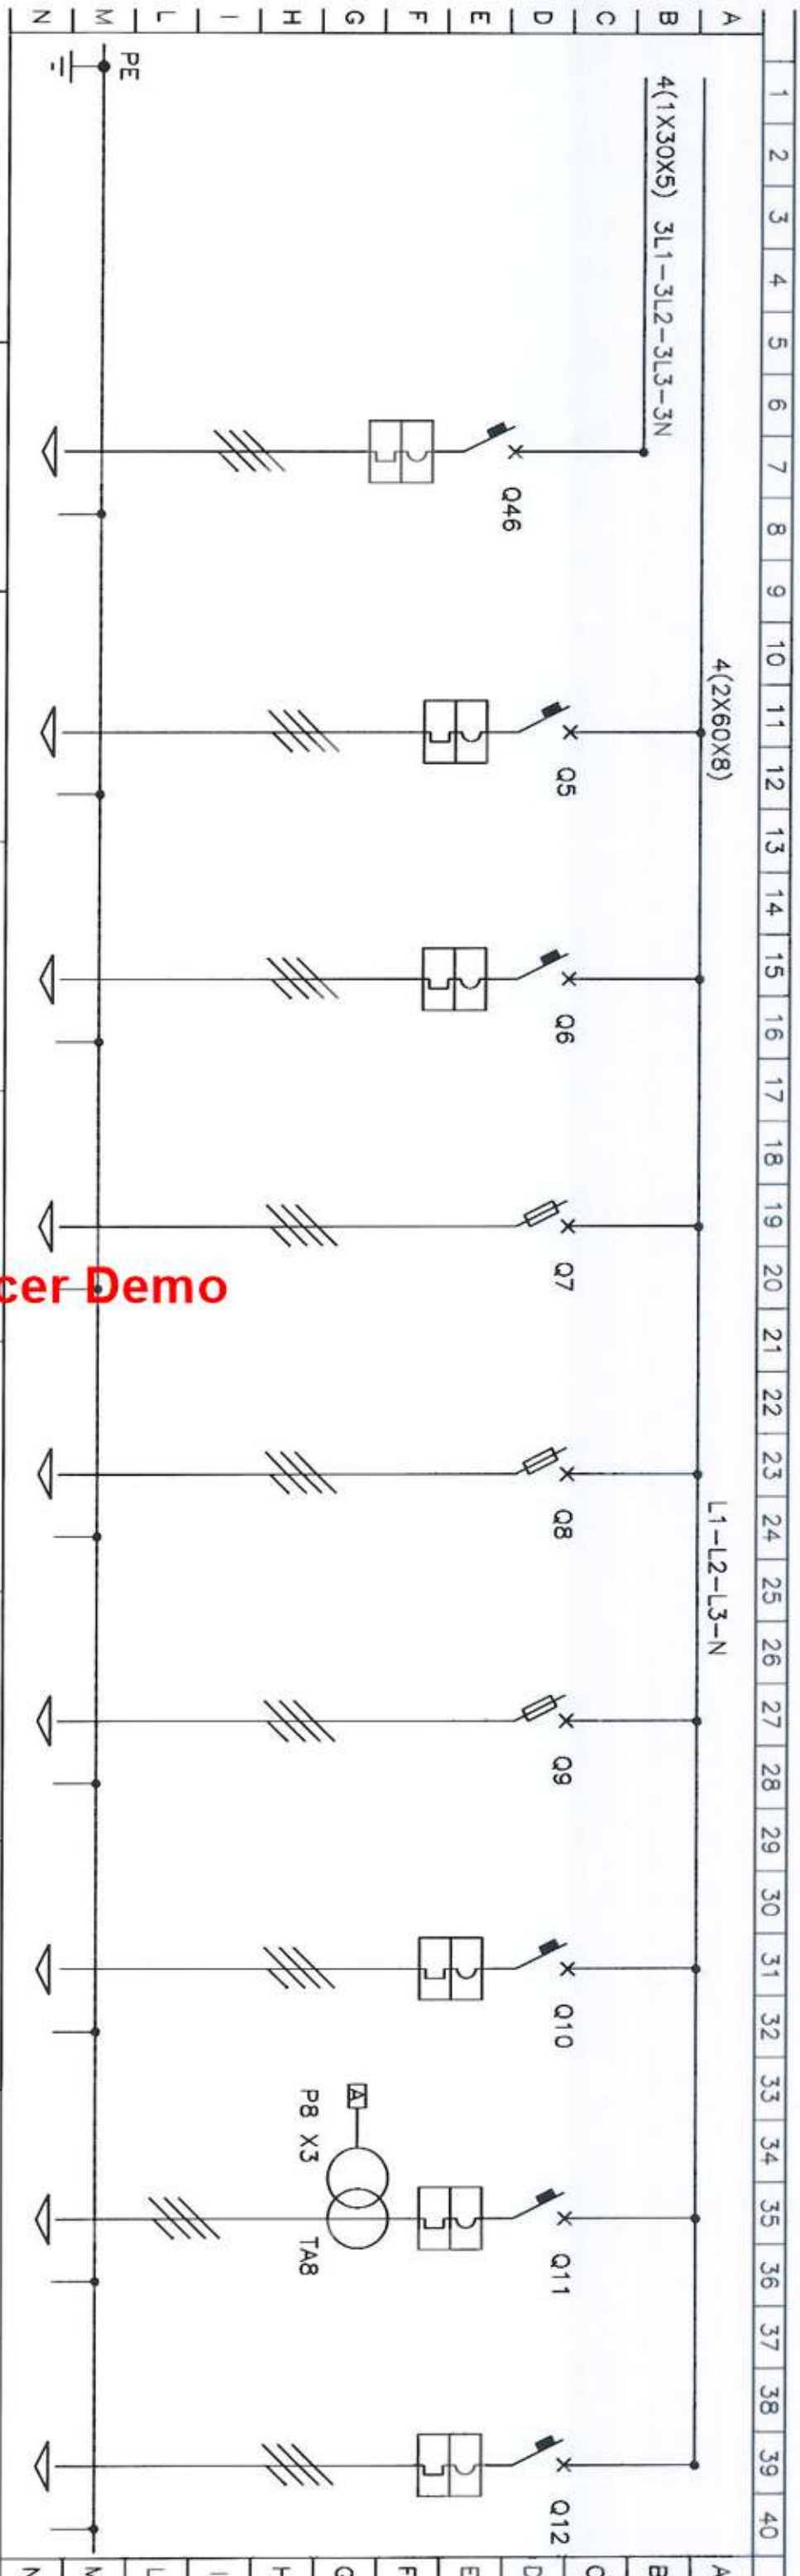

SIGLA		PCCI	PQCAS	RIF	PQAI	PQAP	PQZ8	UQZ1	ASC2	QTZ1
N. MORSETT.	FASI DISTRIB.									
UTENZA	Pot. oss. (KW)	6	5	100KVAR	35	102	12	12	12	
	Corr. ass. (A)	10			70	195	18	24	24	
	Portata In (A)	4X100	4X100	3X400				4X100	4X100	4X250
INT. AUT. SEZ.	Tarat. (A)	25	15	300				32	63	170
	Idn(A) Pi(KA)	12in	7in	12in	160	250		12in	12in	12in
FUSIBILE	Port. In (A)				Am100	Am250	Am250			
	Classe									
CONTATT.	Port. Cot.									
R.TERM.	Tens. olim.(V)									
	Regol. (A)									
LINEA	Tipo cavo	FRG100M1/4								
	Sez. (mmq)	4X16+T	FRG100M1/4	PYROTENAX	PYROTENAX			PYROTENAX	PYROTENAX	FRG100M1/4
	Posc. CEI 64-8/5		3(1x95)+1x50+T	3(1x50)+1x25	3(1x120)+1x70			4X16	4(1X16)	3(1X120)+T
	Lungh. (mt)	200	10	200	200			120	210	
SERVIZIO	ALIMENTAZIONE Q.CENTR. IDRICA		RISERVA	ALIMENT. QUADRO RIFASAM. AUTOM.	ALIMENT. QUADRO ANTINC. IDRAUL.	ALIMENT. QUADRO ANTINC. IDRAUL.	RISERVA	ALIMENTAZIONE QZ1	ALIMENTAZIONE ASCENSORE 2	ALIMENTAZIONE QTZ1

RILEVO E DISEGNO:

PROGETTAZIONE IMPIANTISTICA :

OGGETTO:

DENOMINAZIONE QUADRO:

N. DIS:

QEDP



**CLIMA-IMPIANTI S.p.A.**  
Via G. Garibaldi, 30 - 50063 Figline Valdarno  
Firenze tel. 055/868013 - fax 055/8358778  
E-mail: info@climaimpiani.com  
P.Iva 01664820519



**FIRENZE PARCHEGGI S.p.A.**  
Via G. La Pira 21 - 50121 Firenze  
tel. 055/272011 - fax 055/2720134  
E-mail: centraleoperativa@firenzeparcheggi.it  
P.Iva 03980970481

Parcheggio interrato  
Piazza della stazione S.M.N.


Quadro Generale B.T.

REV. : Novembre 2014

DATA: LUGLIO 1991

Pag. 7 di 23



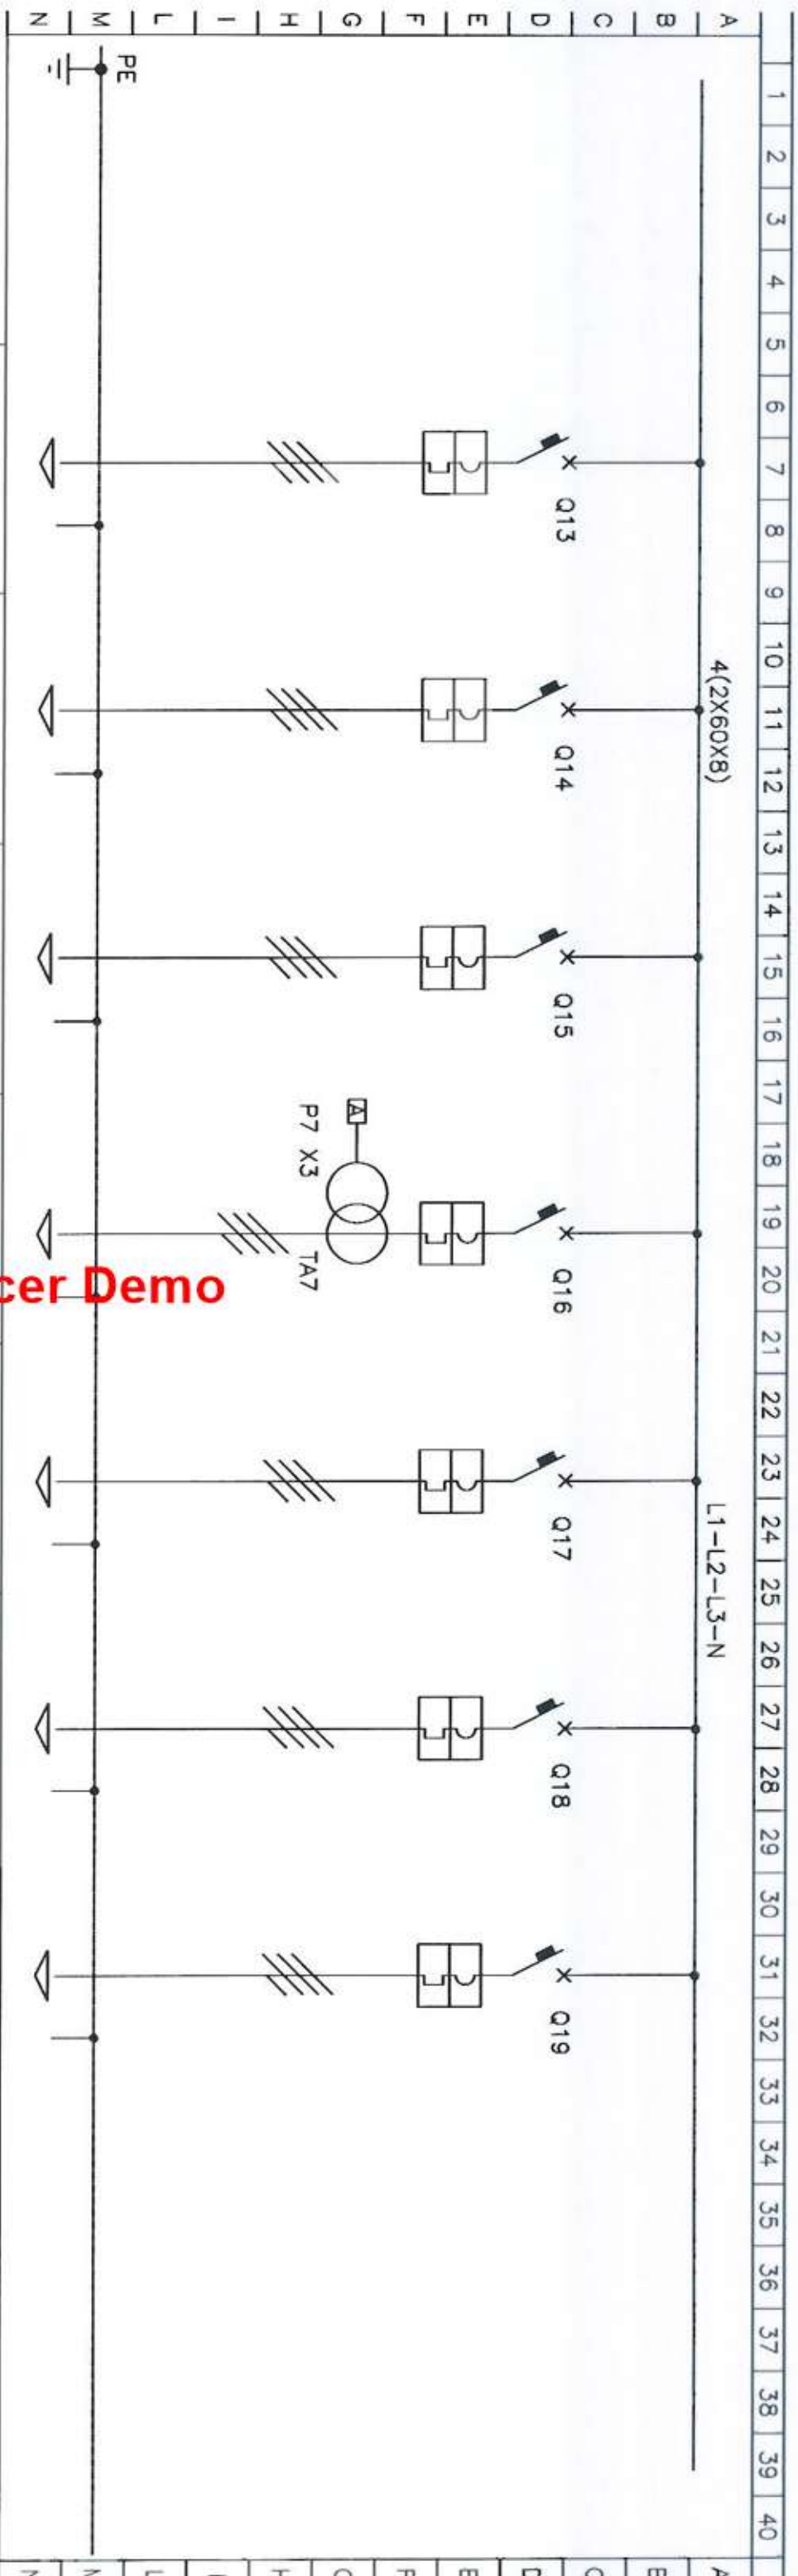

SIGLA		QTZ2	PRIS1	PRIS2	ASC1	UQZ2	UQZ3	UQZ4		
N. MORSETT.	FASI DISTRIB.									
UTENZA	Pot. ass. (KW)									
	Corr. ass. (A)									
	Portata In (A)									
	Tarot. (A)									
INT. AUT. SEZ.	Idn(A)   Pi(KA)									
	Port. In (A)									
FUSIBILE	Classe									
	Port. Cat.									
CONTATT.	Tens. olim. (V)									
R.TERM.	Regol. (A)									
LINEA	Tipo cavo									
	Sez. (mmq)									
	Posc. CEI 64-8/5									
	Lungh. (mt)									
SERVIZIO		ALIMENTAZIONE QTZ2	QUADRO SERBATOIO GRUPPO ELETTR.	RISERVA	ALIMENTAZIONE ASCENSORE 1	ALIMENTAZIONE QTZ2	ALIMENTAZIONE QTZ3	ALIMENTAZIONE QTZ4		

RILEVO E DISEGNO:

PROGETTAZIONE IMPIANTISTICA :

OGGETTO:

DENOMINAZIONE QUADRO:



**CLIMA-IMPIANTI S.p.A.**  
Via G. Garibaldi, 30 - 50063 Figline Valdarno  
Firenze tel. 055/868013 - fax 055/8358778  
E-mail: info@climaimpanti.com  
P.iva 01664820519



**FIRENZE PARCHEGGI S.p.A.**  
Via G. La Pira 21 - 50121 Firenze  
tel. 055/272011 - fax 055/2720134  
E-mail: centraleoperativa@firenzeparcheggi.it  
P.iva 03980970481

Parcheggio interrato  
Piazza della stazione S.M.N.

Quadro Generale B.T.


N. DIS:

QEDP

REV. : Novembre 2014

DATA: LUGLIO 1991



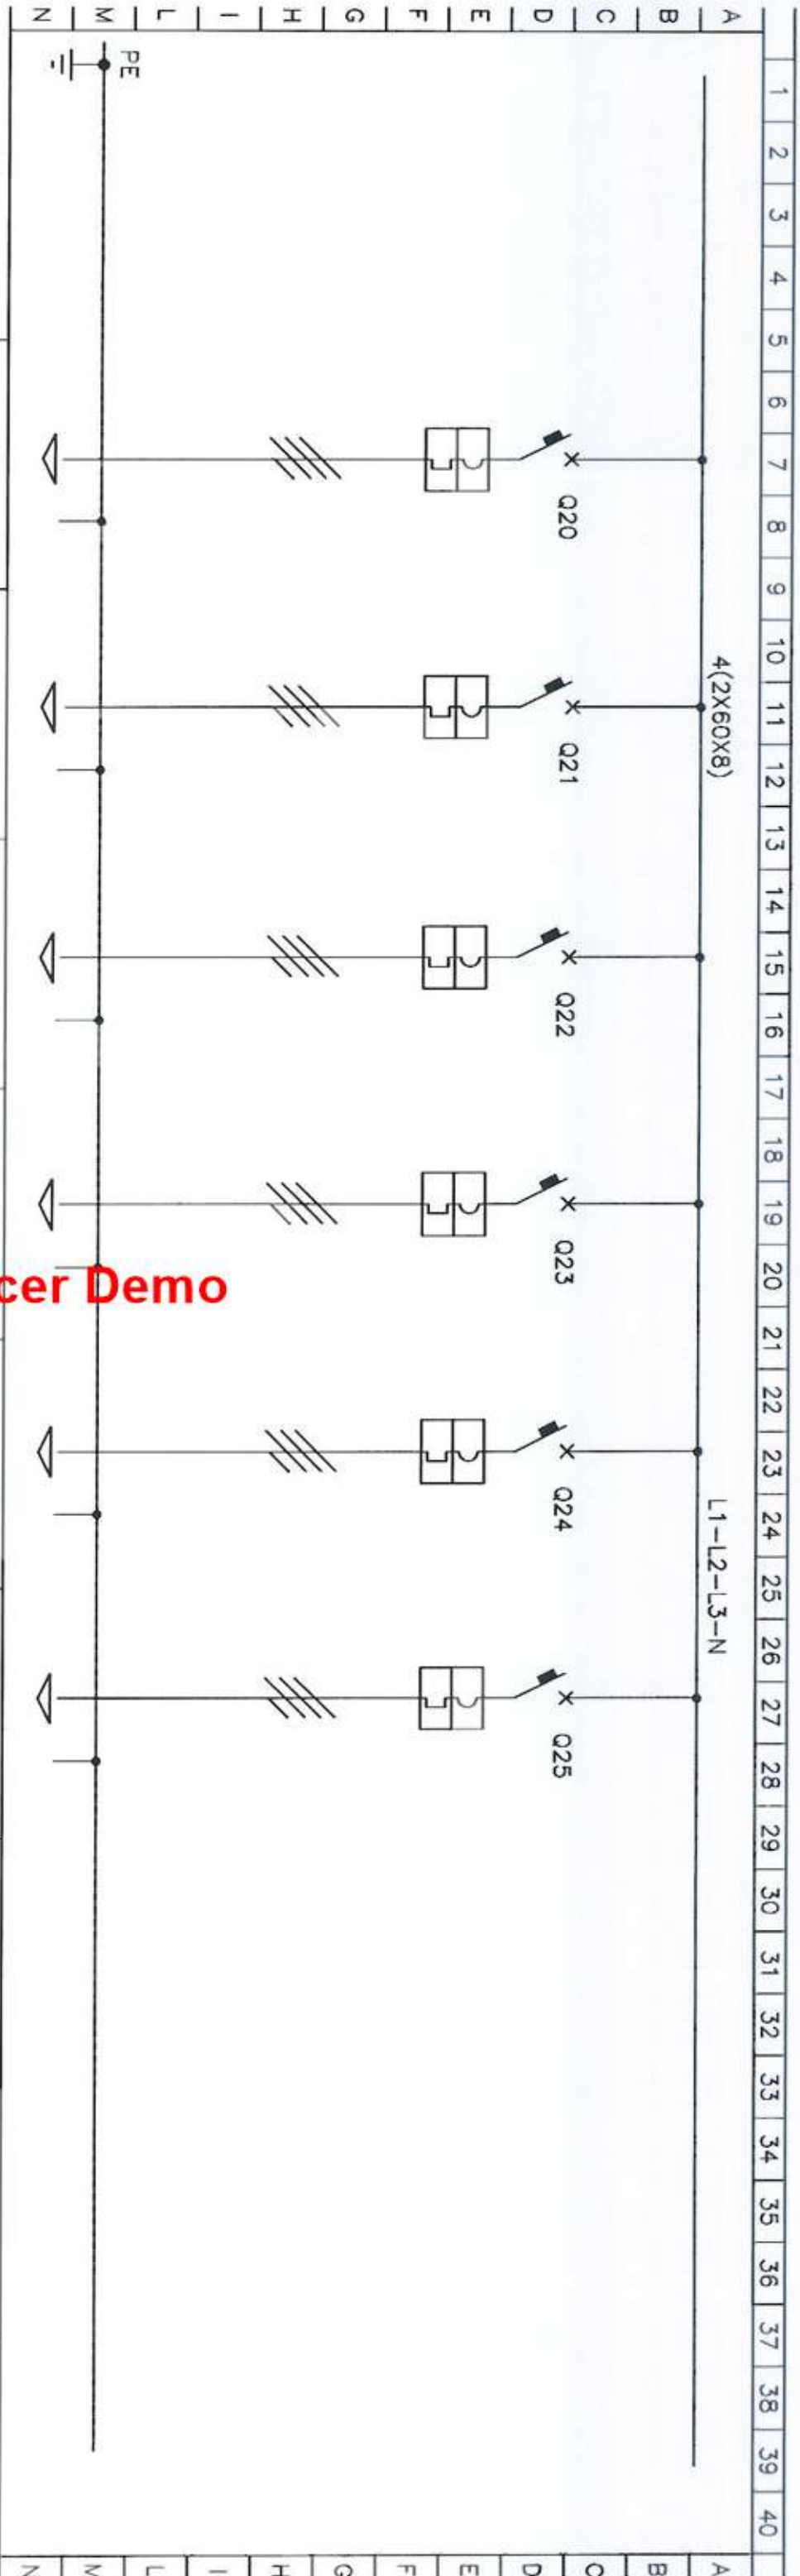

SIGLA		UQ25	UQ26	UQ27	UQ28	UAUX	UQCAS
N. MORSETT.	FASI DISTRIB.						
UTENZA	Pot. ass. (KW)	8	8	8	8	5	3
	Corr. ass. (A)	14	14	14	14	10	6
	Portata In (A)	4X100	4X100	4X100	4X100	4X100	4X100
INT. AUT. SEZ.	Tarat. (A)	20	25	40	20	25	40
	Idn(A)   Pi(KA)	3.5In	3.5In	3.5In	3.5In	3.5In	3.5In
FUSIBILE	Port. In (A)						
	Classe						
CONTACT.	Port. Cot.						
R. TERM.	Tens. dlim.(V)						
	Regol. (A)						
LINEA	Tipo cavo	PYROTENAX	PYROTENAX	PYROTENAX	PYROTENAX	PYROTENAX	PYROTENAX
	Sez. (mmq)	4X16	4X16	4(1X16)	4X6	4X10	
	Posq. CEI 64-8/5						
	Lungh. (mt)	130	200	130		110	
SERVIZIO	ALIMENTAZIONE QT25	ALIMENTAZIONE QT26	ALIMENTAZIONE QT27	RISERVA	ALIM. Q. AUX DI CABINA E CIRC.	ALIMENTAZIONE QUADRO CASSA	

RILEVO E DISEGNO:

PROGETTAZIONE IMPIANTISTICA :

OGGETTO:

DENOMINAZIONE QUADRO:



**CLIMA-IMPIANTI S.p.A.**  
Via G. Garibaldi, 30 - 50063 Figline Valdarno  
Firenze tel. 055/868013 - fax 055/8358778  
E-mail: info@climainpianti.com  
P.iva 01664820519



**FIRENZE PARCHEGGI S.p.A.**  
Via G. La Pira 21 - 50121 Firenze  
tel. 055/272011 - fax 055/2720134  
E-mail: centraleoperativa@firenzeparcheggi.it  
P.iva 03980970481

**Parcheggio interrato**  
**Piazza della stazione S.M.N.**

**Quadro Generale B.T.**


N. DIS: QEDP  
REV. : Novembre 2014  
DATA: LUGLIO 1991







1	2	
---	---	---	---	---	---	---	---	---	----	----	

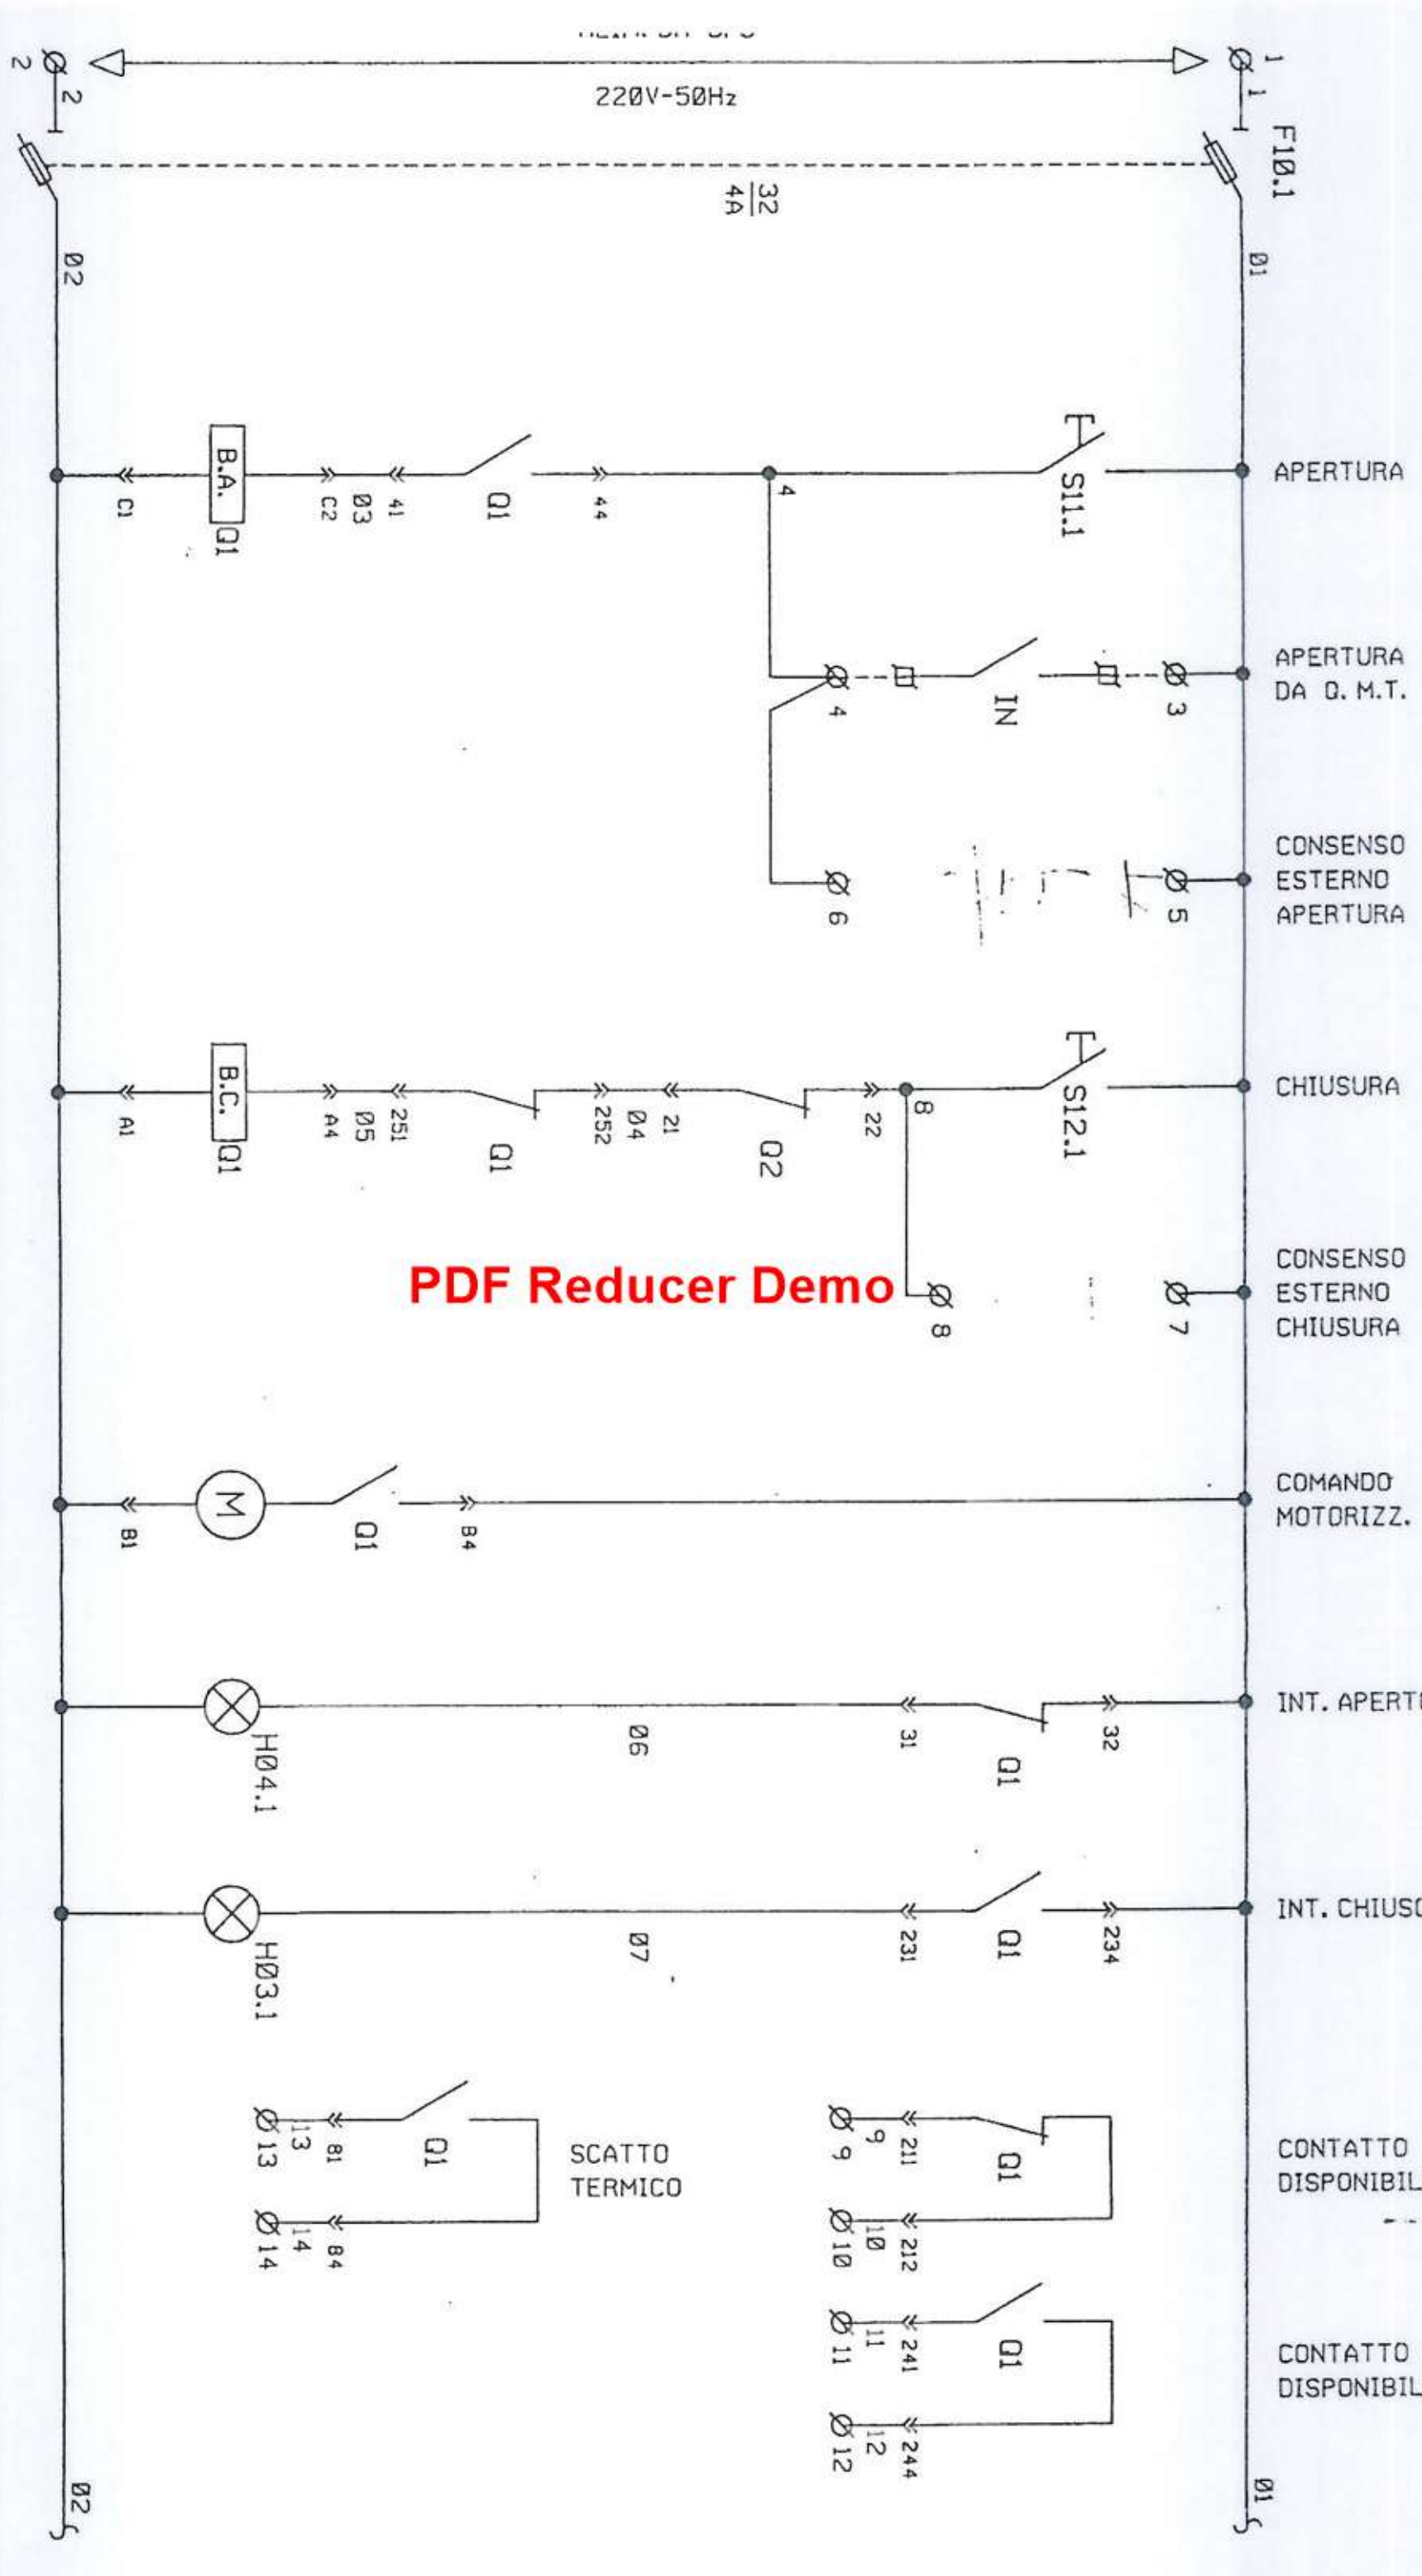

PDF Reducer Demo

RILEVO E DISEGNO:

PROGETTAZIONE IMPIANTISTICA :

OGGETTO:

DENOMINAZIONE SCHEMA:

N. DIS:

REV. : Novembre 2014

DATA: LUGLIO 1991

**CLIMA-IMPIANTI S.p.A.**  
Via G. Garibaldi, 30 - 50063 Figline Valdarno  
Firenze tel. 055/868013 - fax 055/8358778  
E-mail: info@climainimpianti.com  
P.Iva 01664820519

**FIRENZE PARCHEGGI S.p.A.**  
Via G. La Pira 21 - 50121 Firenze  
tel. 055/272011 - fax 055/2720134  
E-mail: centraleoperativa@firenzeparcheggi.it  
P.Iva 03980970481

**Parcheggio interrato**  
Piazza della stazione S.M.N.

**SCHEMA ELETTRICO AUSILIARI**










1	2	
---	---	---	---	---	---	---	---	---	----	----	

CENTRALINA  
CONTROLLO  
TEMPERAT.  
TRAFO

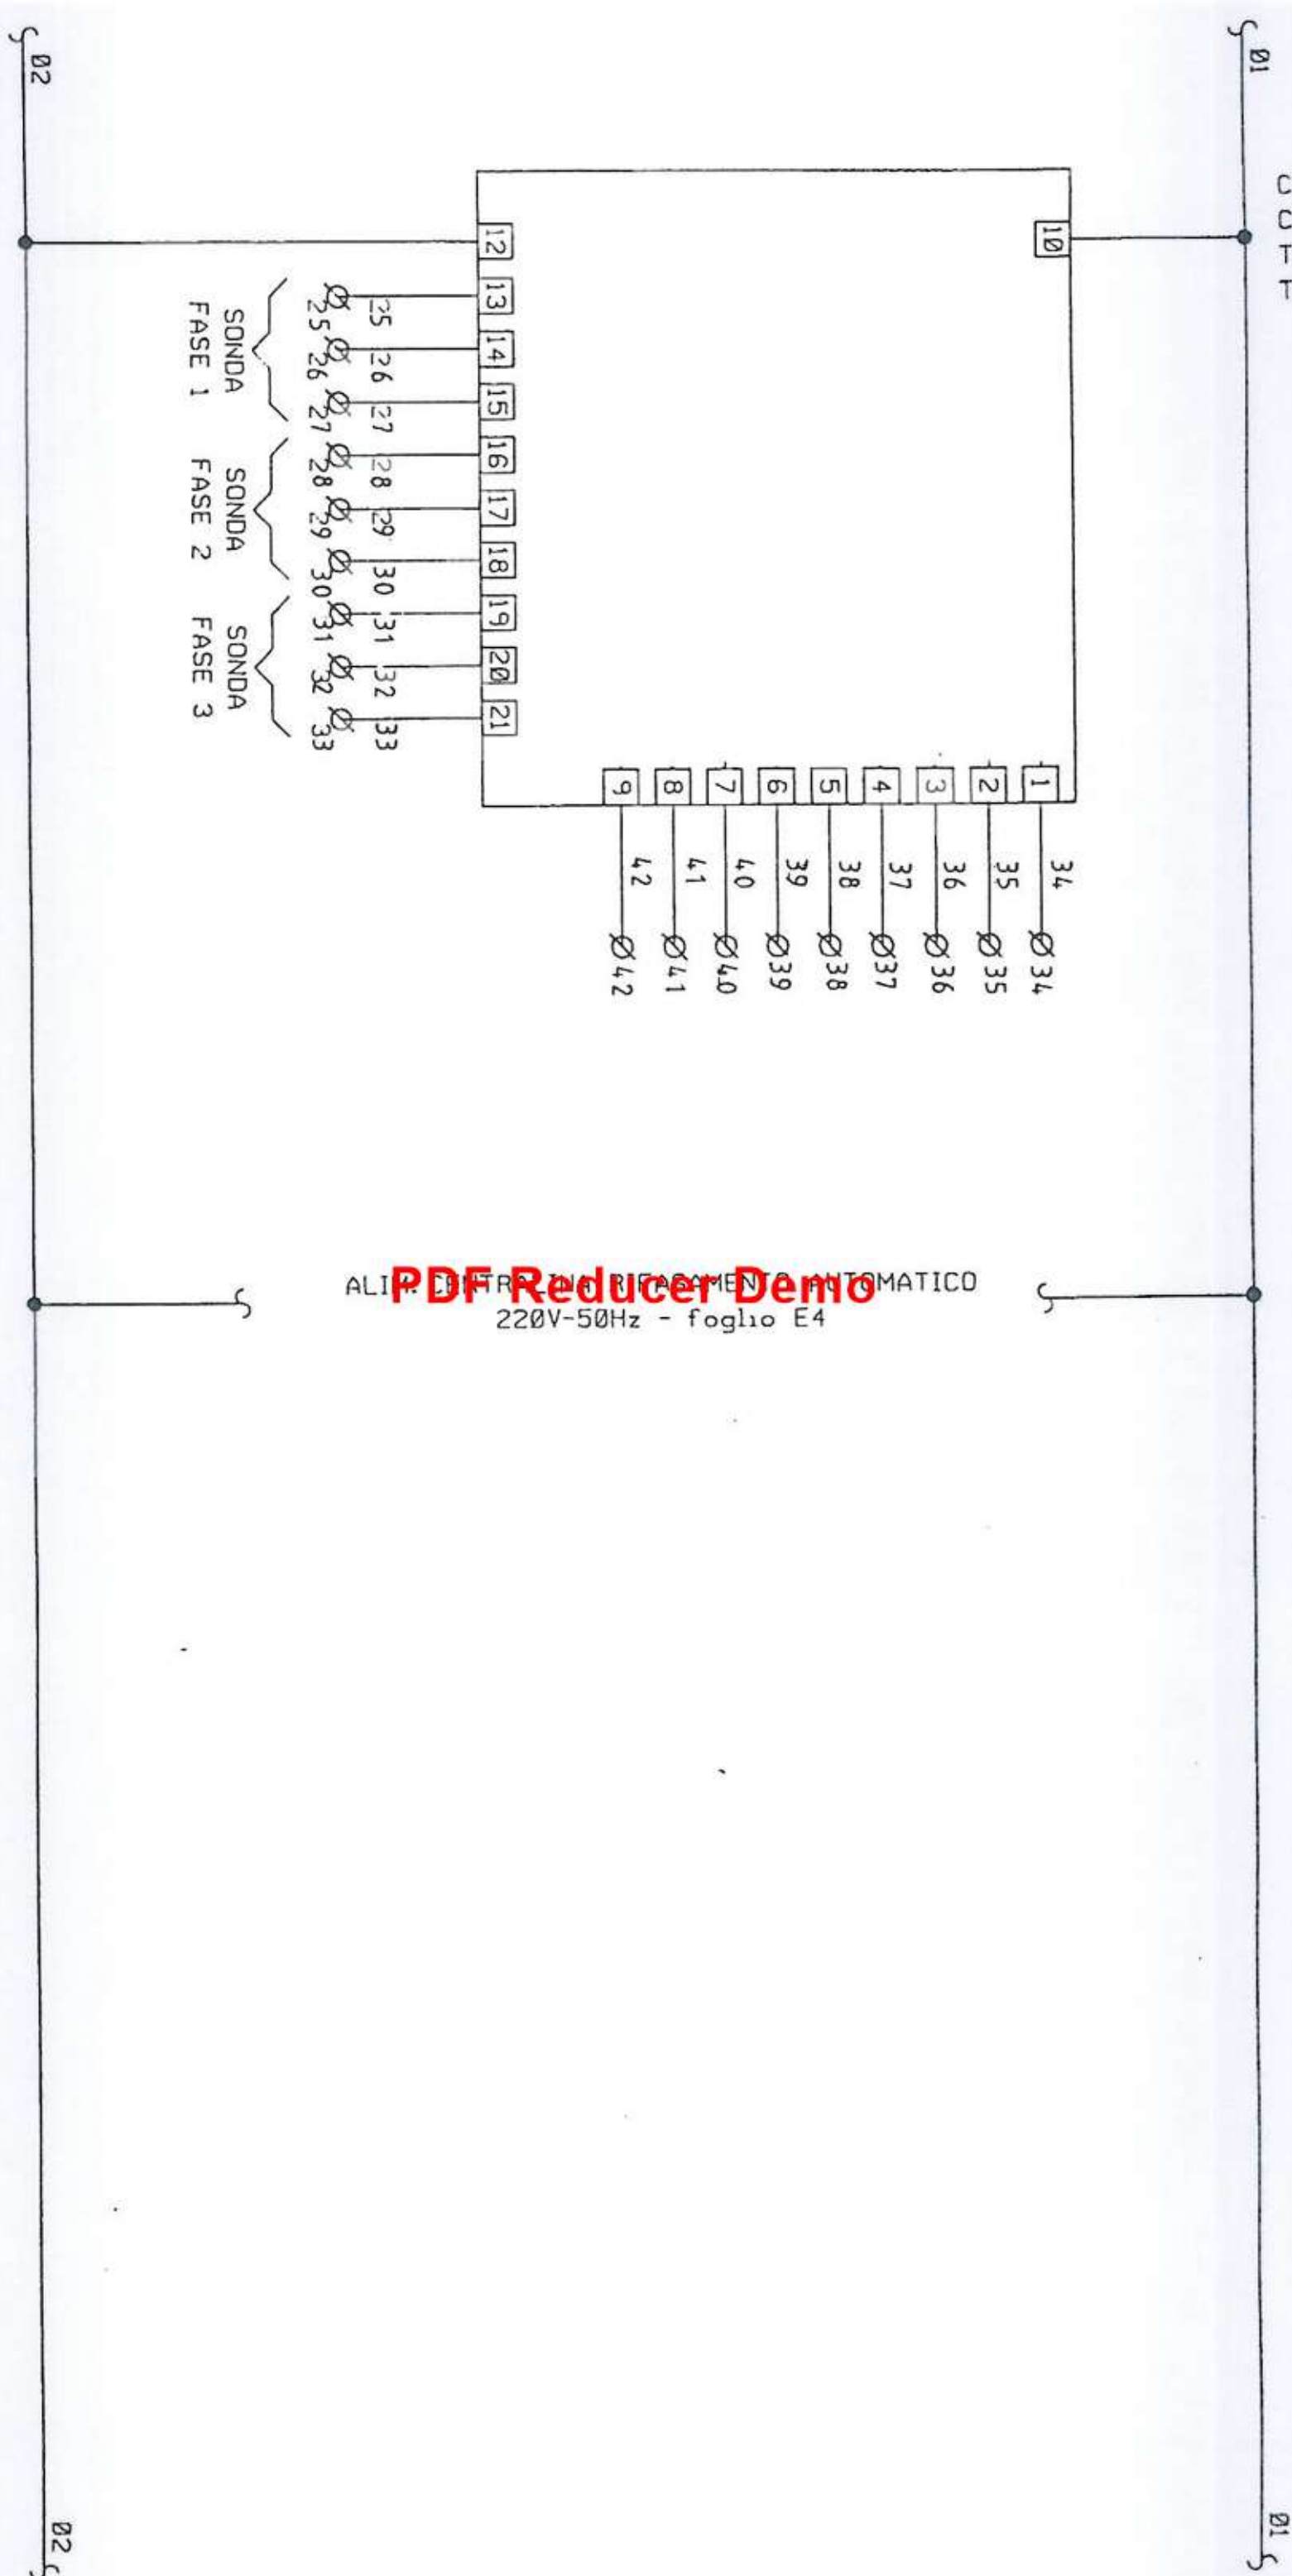

ALIP: CENTRALINA RIFASAMENTO AUTOMATICO  
220V-50Hz - foglio E4

RILEVO E DISEGNO:



**CLIMA-IMPIANTI S.p.A.**  
Via G. Garibaldi, 30 - 50063 Figline Valdarno  
Firenze tel. 055/868013 - fax 055/8358778  
E-mail: info@climaimpanti.com  
P.Iva 01664820519

PROGETTAZIONE IMPIANTISTICA :



**FIRENZE PARCHEGGI S.p.A.**  
Via G. La Pira 21 - 50121 Firenze  
tel. 055/272011 - fax 055/2720134  
E-mail: centraleoperativa@firenzeparcheggi.it  
P.Iva 03980970481

OGGETTO:

Parcheggio interrato  
Piazza della stazione S.M.N.

DENOMINAZIONE SCHEMA:

SCHEMA ELETTRICO AUSILIARI




N. DIS:


REV. : Novembre 2014

DATA: LUGLIO 1991



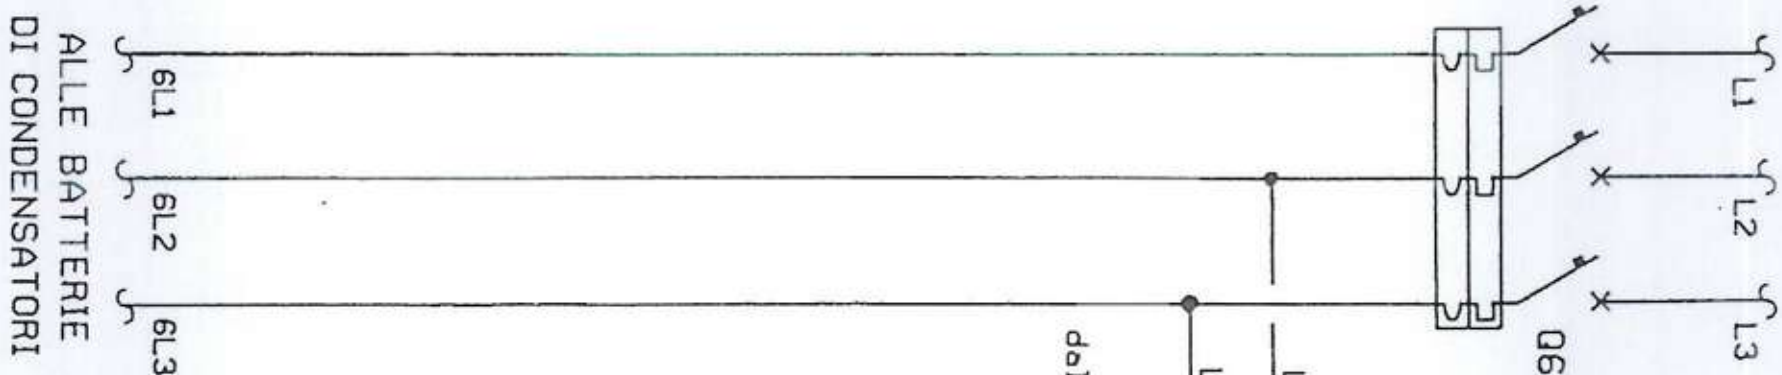

ALLE BATTERIE  
DI CONDENSATORI

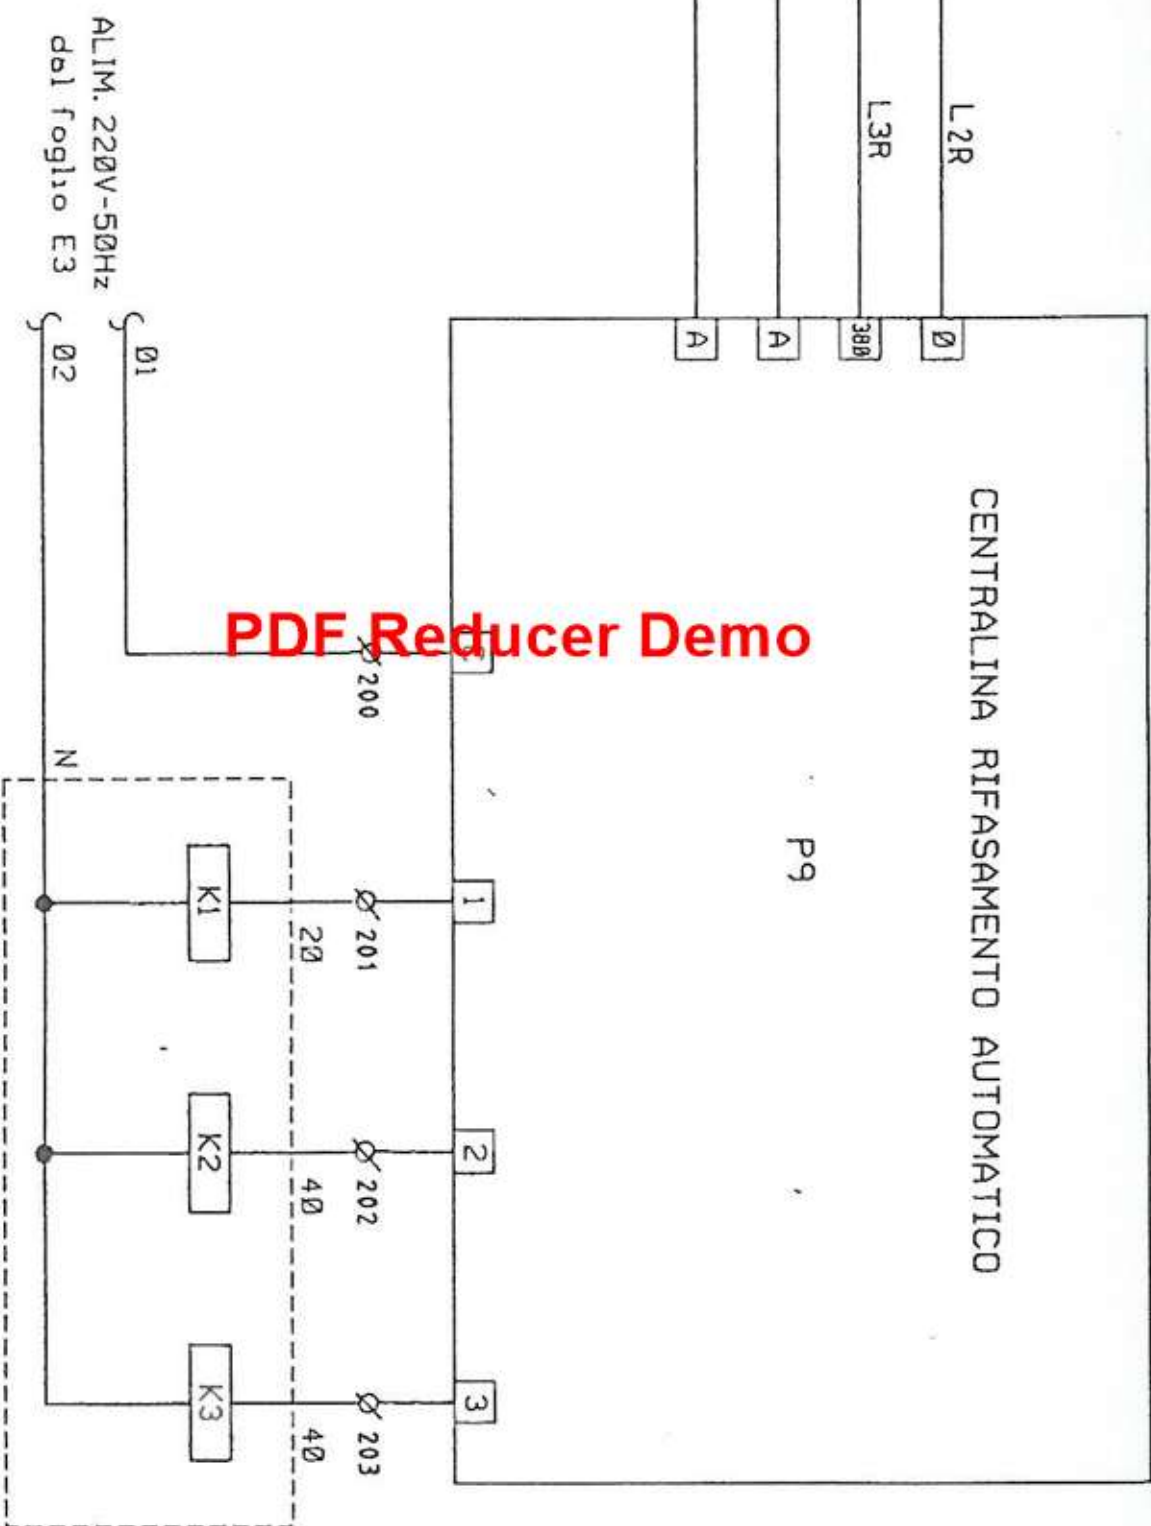

PDF Reducer Demo

MORSFTIERA DI INTERCONNESSIONE  
TRA GLI SCOMPARTI G-H



RILEVO E DISEGNO:

PROGETTAZIONE IMPIANTISTICA:

OGGETTO:

DENOMINAZIONE SCHEMA:



CLIMA-IMPIANTI S.p.A.

Via G. Garibaldi, 30 - 50063 Figline Valdarno  
Firenze tel. 055/868013 - fax 055/8358778  
E-mail: info@climaimpanti.com



FIRENZE PARCHEGGI S.p.A.

Via G. La Pira 21 - 50121 Firenze  
tel. 055/272011 - fax 055/2720134  
E-mail: centraleoperativa@firenzeparcheggi.it

Parcheggio interrato  
Piazza della stazione S.M.N.

SCHEMA ELETTRICO AUSILIARI

N. DIS:

REV. : Novembre 2014

DATA: LUGLIO 1991



RILEVO E DISEGNO:

## PROGETTAZIONE IMPIANTISTICA :

OGGETTO:

DENOMINAZIONE SCHEMA:

DIS:

**CLIMA-IMPIANTI S.p.A.**  

Via G. Garibaldi 30 - 50063 Figline Valdarno  
Firenze tel. 055/868013 - fax 055/8358778  
E-mail: [info@climaimpianti.com](mailto:info@climaimpianti.com)  
P.lva 01664820519

FIRENZE PARCHEGGI S.p.A.

Via G. La Pira 21 - 50121 Firenze  
tel. 055/272011 - fax 055/2720134  
E-mail: [centraleoperativa@firenzeperchegi.it](mailto:centraleoperativa@firenzeperchegi.it)  
P. Iva 03980970481




### Parcheggio interrato

Piazza della stazione S.M.N.

SCHEMA ELETTRICO AUSILIARI

REV. :	Novembre 2014
--------	---------------


DATA:	LUGLIO 1991
-------	-------------

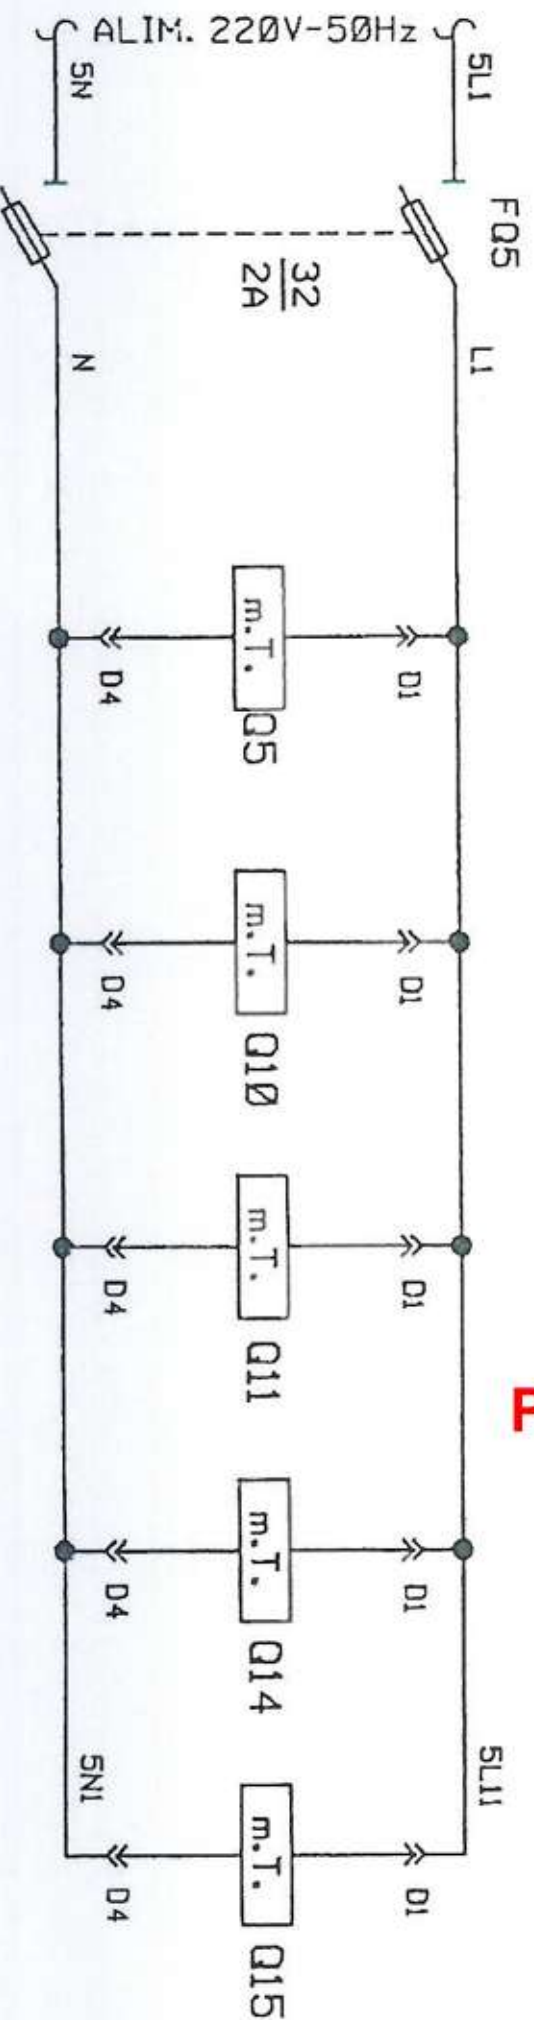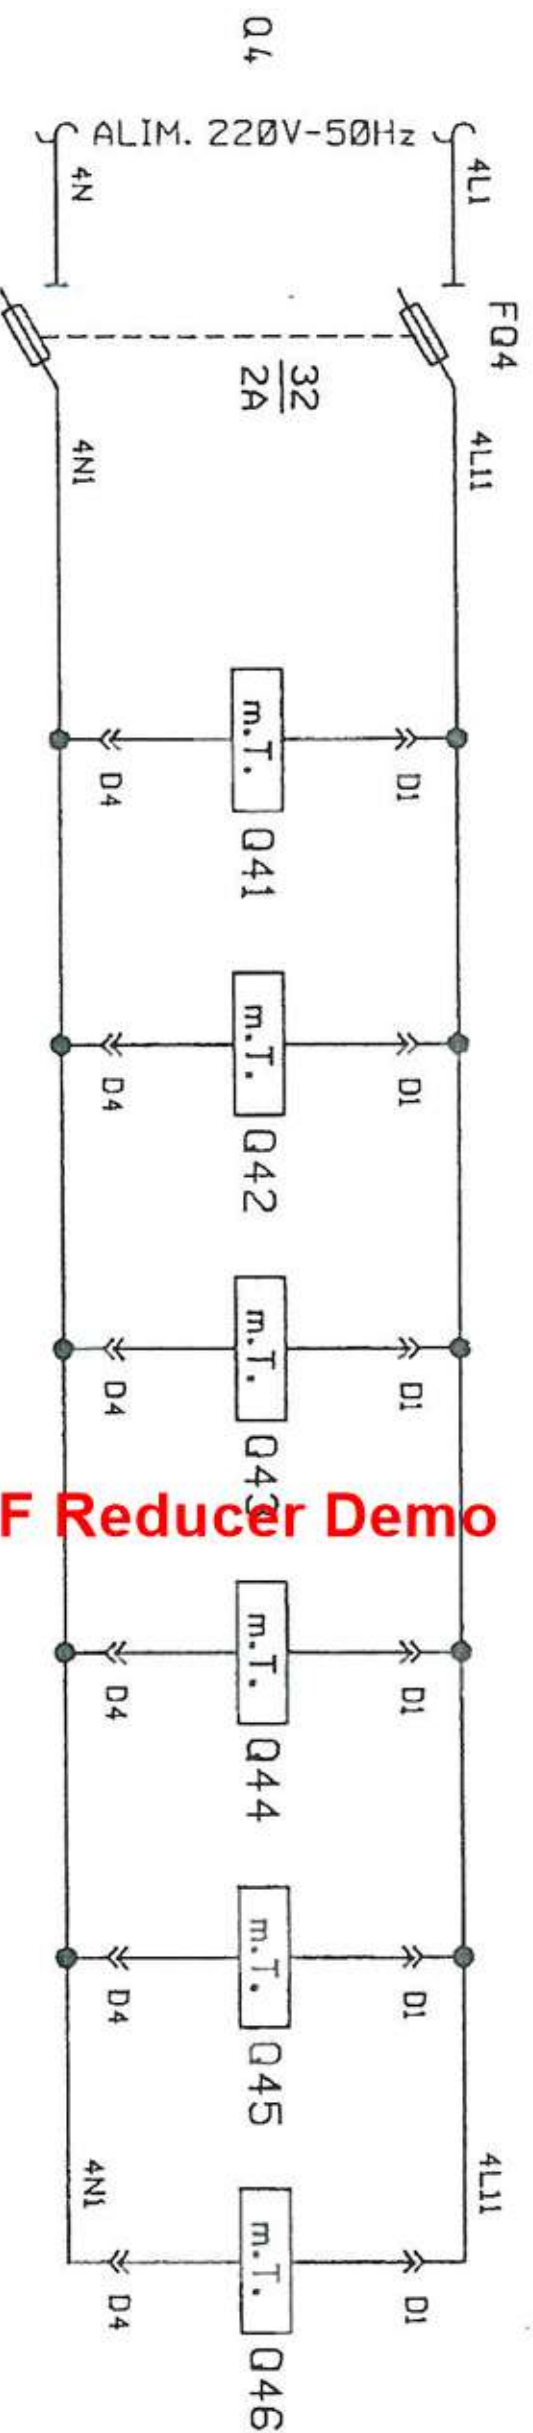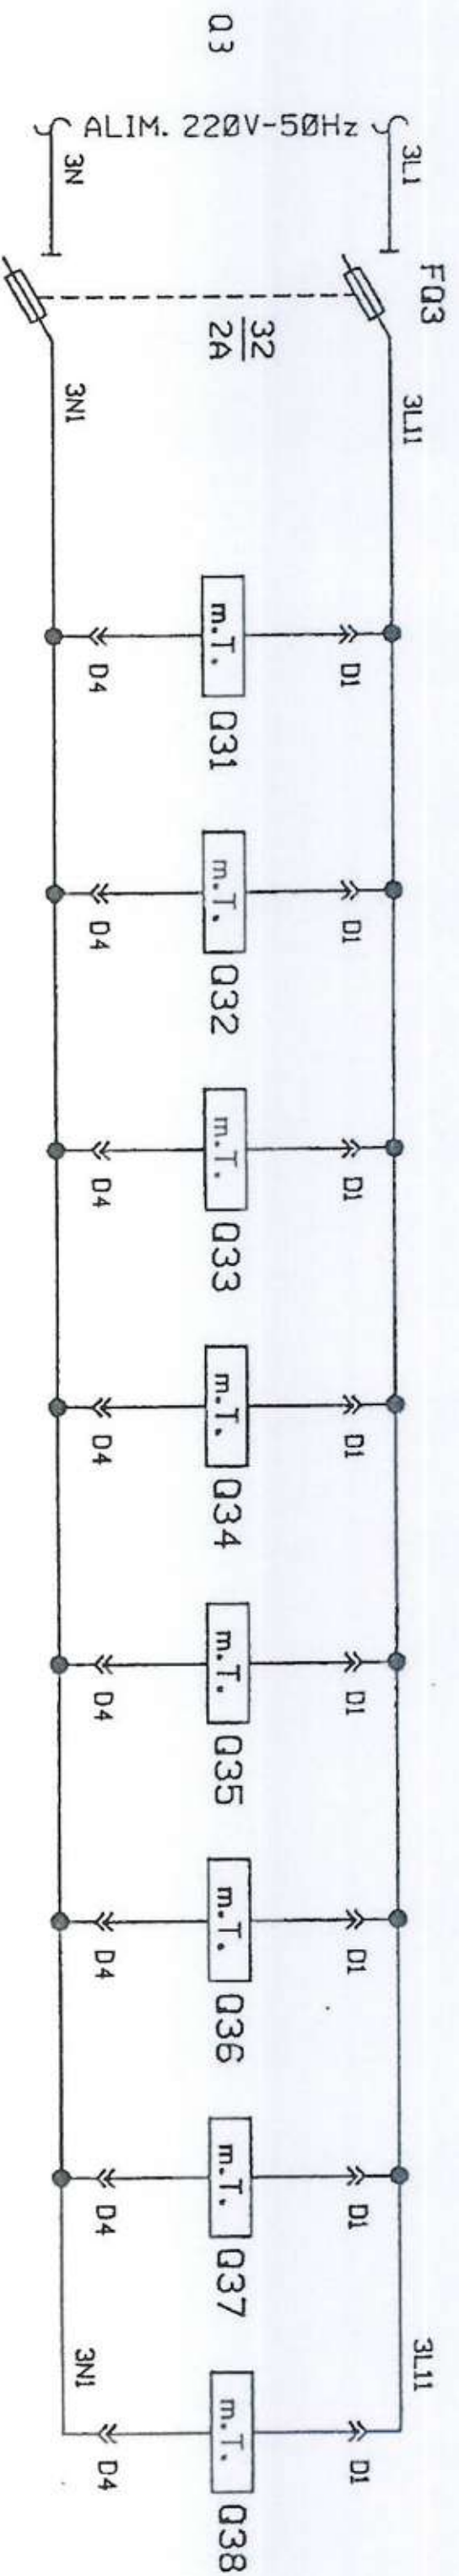

## PDF Reducer Demo







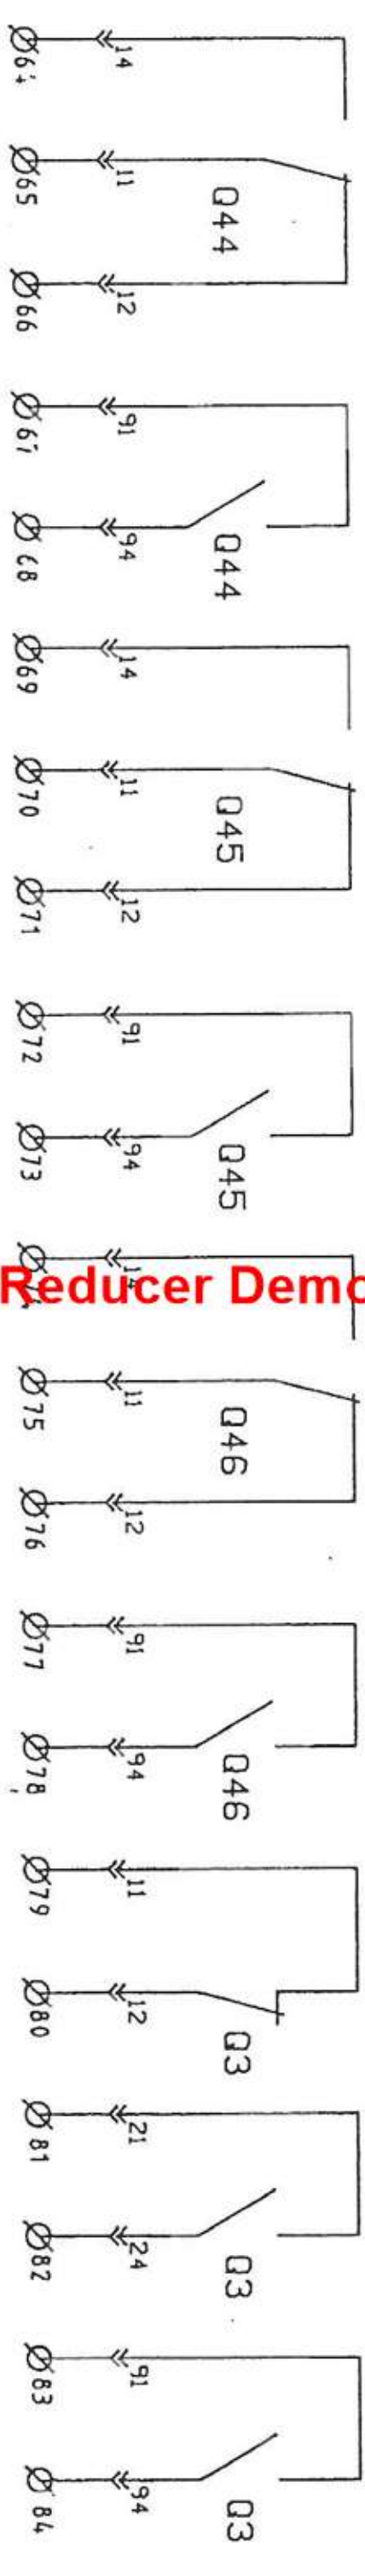


DATA:	LUGLIO 1991
-------	-------------





1	2	
---	---	---	---	---	---	---	---	---	----	----	

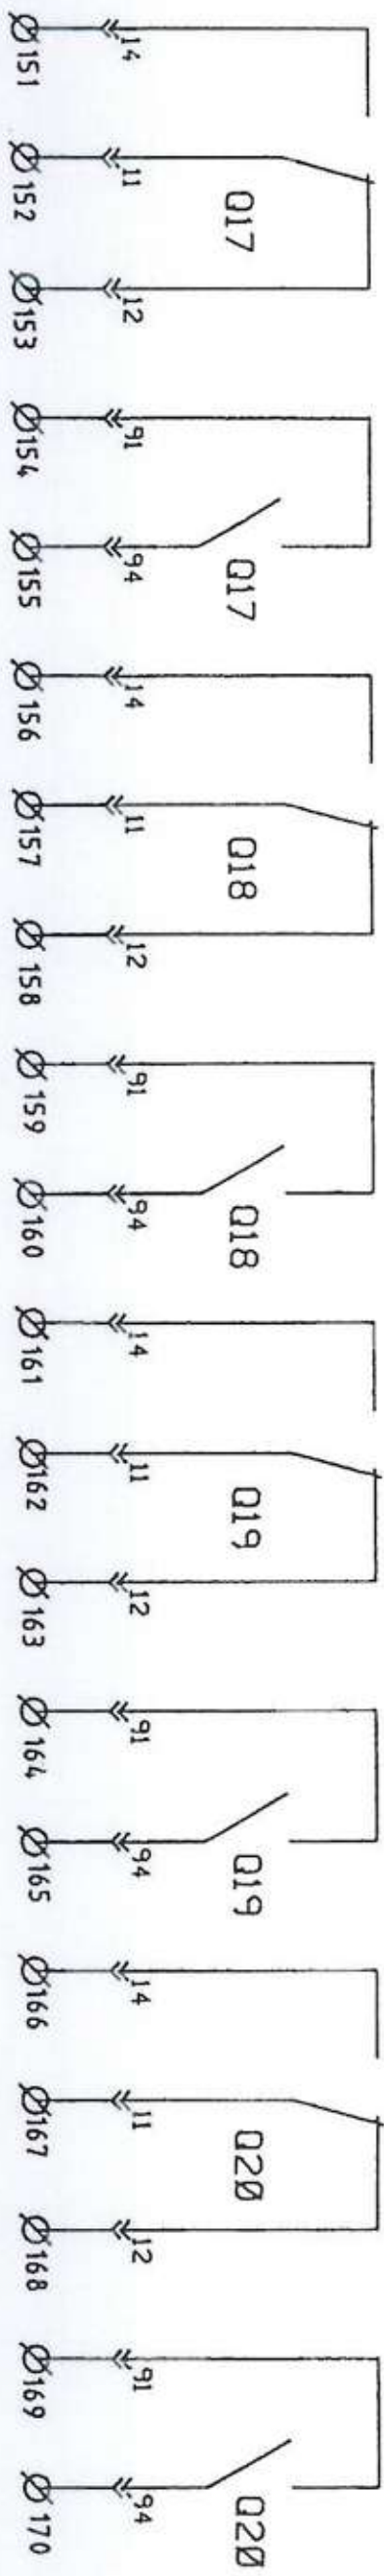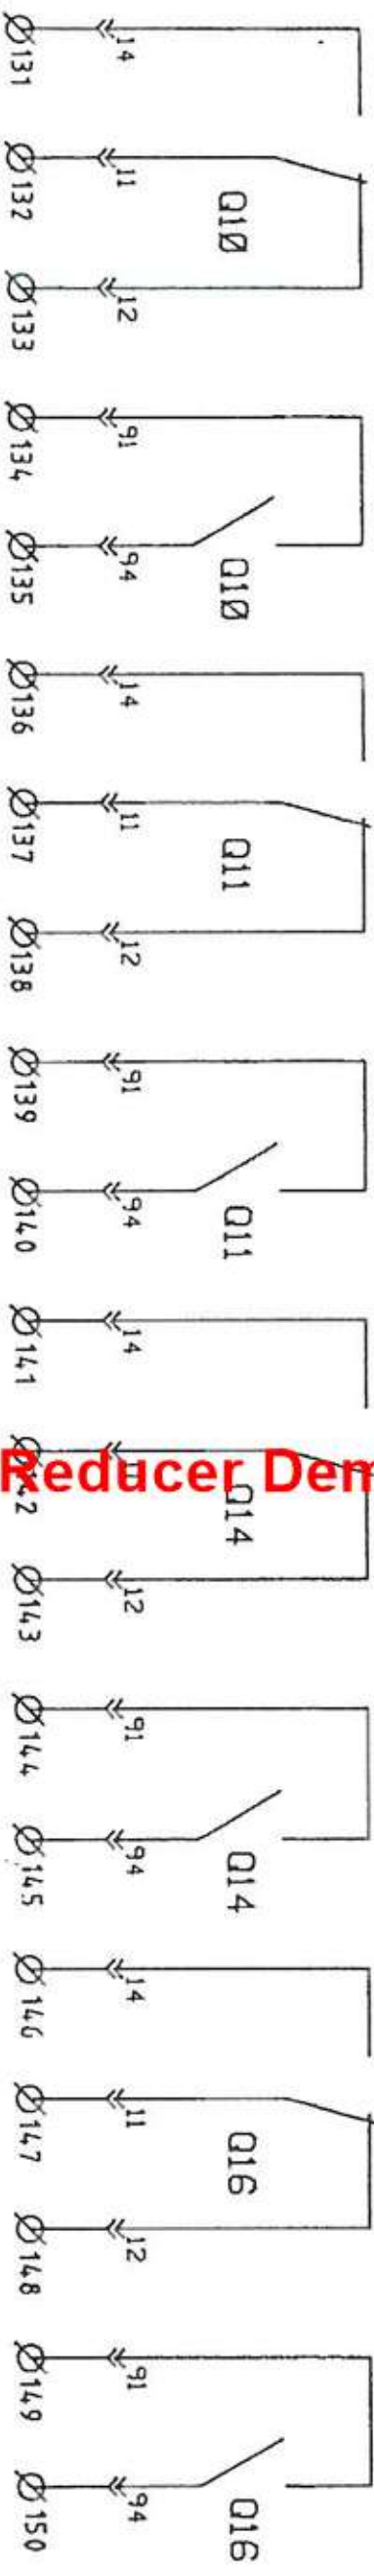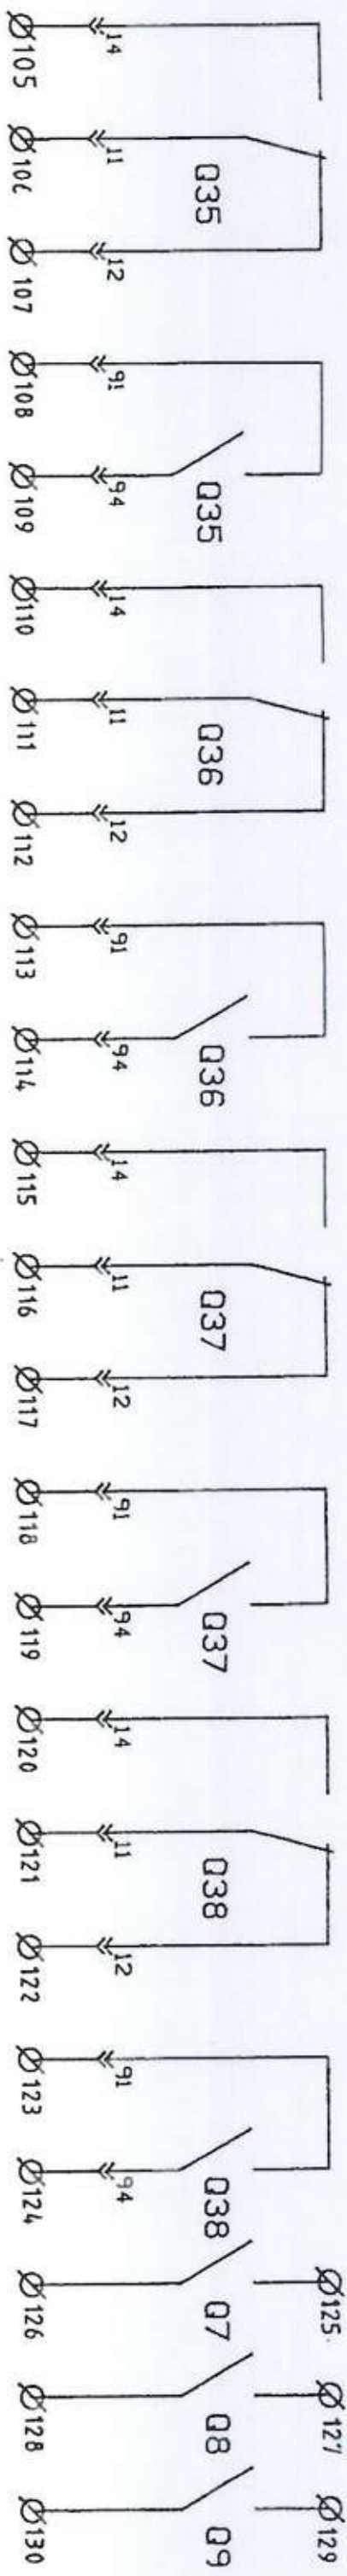

PDF Reducer Demo



RILEVO E DISEGNO:

PROGETTAZIONE IMPIANTISTICA :

OGGETTO:

DENOMINAZIONE SCHEMA:

N. DIS:

CLIMA-IMPIANTI S.p.A.

Via G. Garibaldi, 30 - 50063 Figline Valdarno  
Firenze tel. 055/866013 - fax 055/8358778  
E-mail: info@climaimpanti.com  
P.iva 01664820519

FIRENZE PARCHEGGI S.p.A.

Via G. La Pira 21 - 50121 Firenze  
tel. 055/272011 - fax 055/2720134  
E-mail: centraleoperativa@firenzeparcheggi.it  
P.iva 03980970481

Parcheggio interrato  
Piazza della stazione S.M.N.

SCHEMA ELETTRICO AUSILIARI




REV. : Novembre 2014

DATA: LUGLIO 1991

Pag. 17 di 23





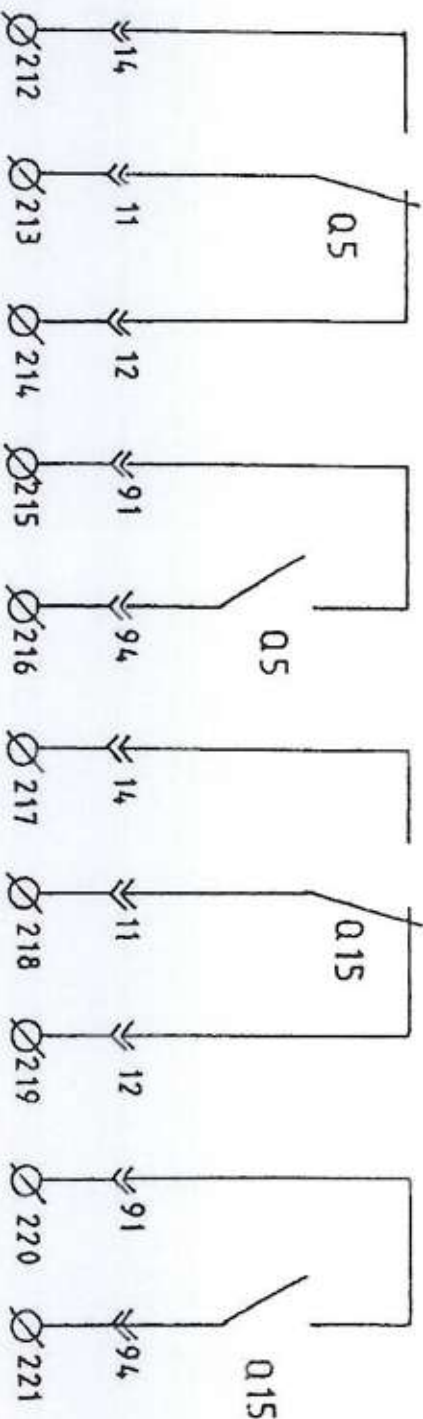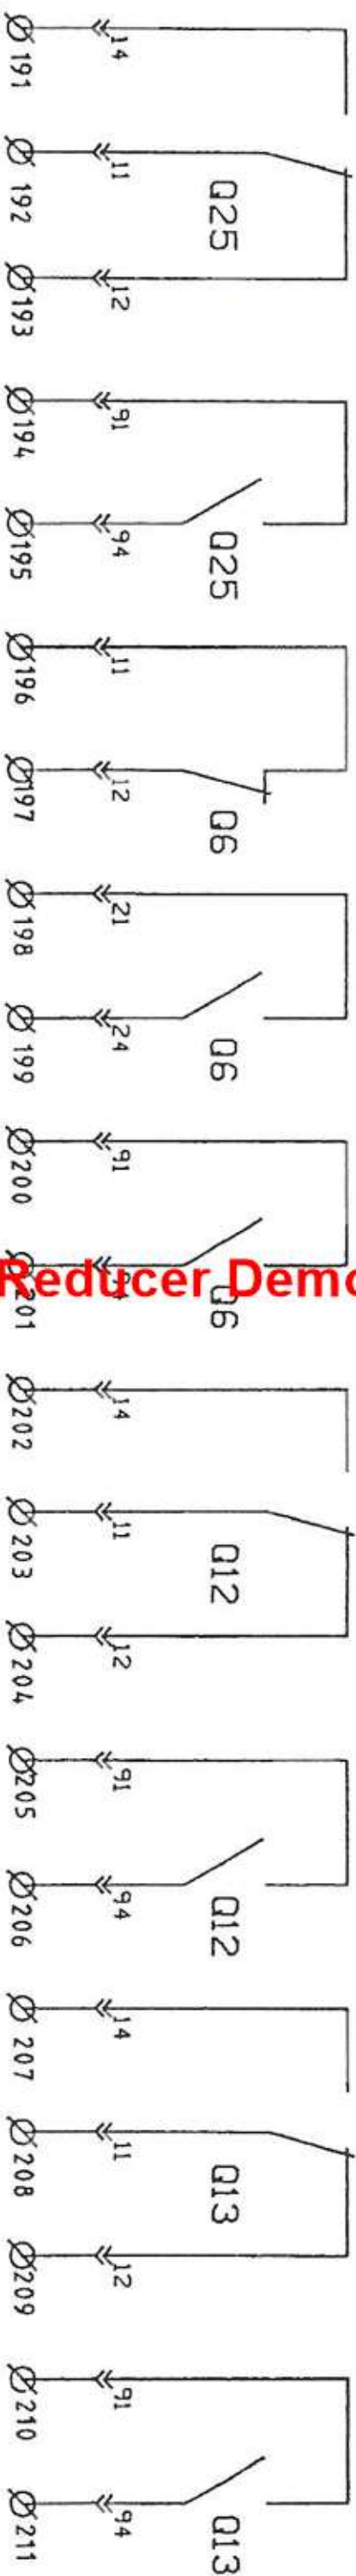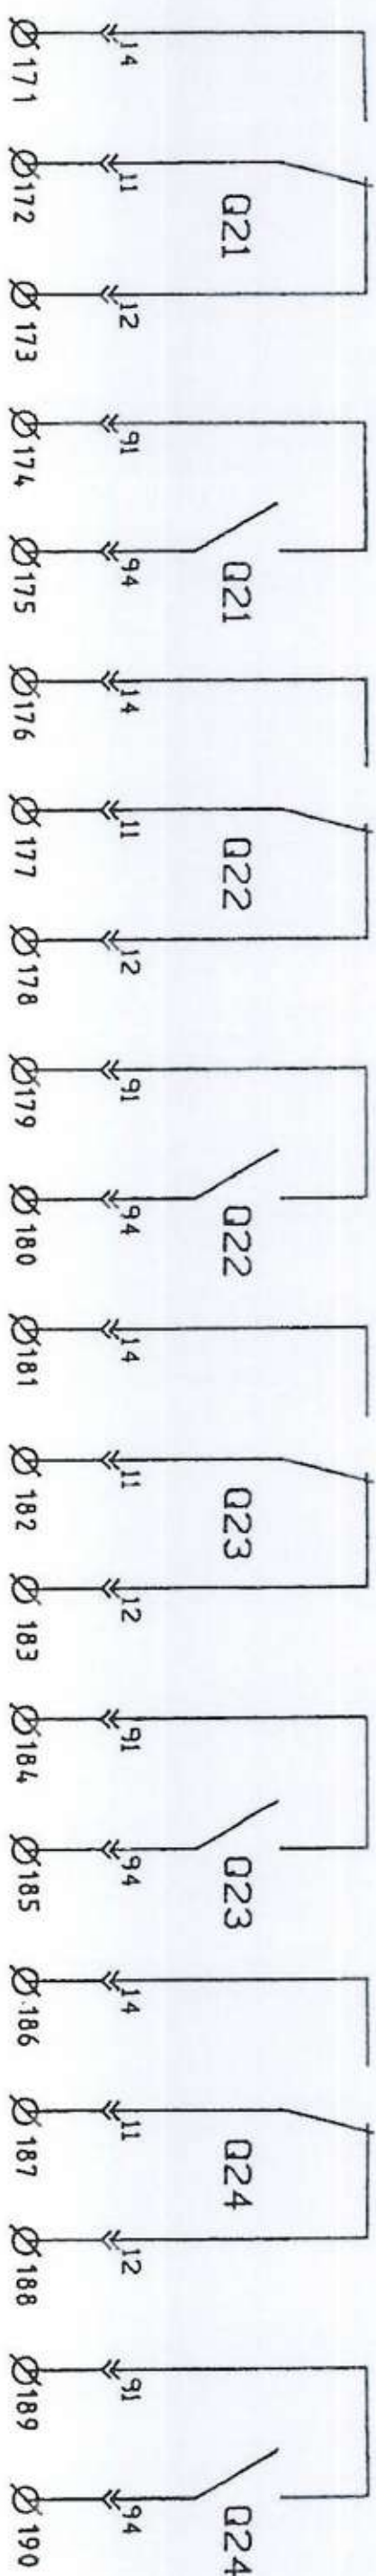

PDF Reducer Demo



RILEVO E DISEGNO:

PROGETTAZIONE IMPIANTISTICA :

OGGETTO:

DENOMINAZIONE SCHEMA:

N. DIS:



**CLIMA-IMPIANTI S.p.A.**  
Via G. Garibaldi, 30 - 50063 Figline Valdarno  
Firenze tel. 055/868013 - fax 055/8358778  
E-mail: info@climaimpianti.com  
P.Iva 01664820519



**FIRENZE PARCHEGGI S.p.A.**  
Via G. La Pira 21 - 50121 Firenze  
tel. 055/272011 - fax 055/2720134  
E-mail: centraleoperativa@firenzeparcheggi.it  
P.Iva 03980970481

Parcheggio interrato  
Piazza della stazione S.M.N.

SCHEMA ELETTRICO AUSILIARI

REV. :	Novembre 2014
DATA:	LUGLIO 1991







1	2	
---	---	---	---	---	---	---	---	---	----	----	

**RILEVO E DISEGNO:**

**CLIMA-IMPIANTI S.p.A.**  
Via G. Garibaldi, 30 - 50063 Figline Valdarno  
Firenze tel. 055/866013 - fax 055/8358778  
E-mail: [info@climaimpanti.com](mailto:info@climaimpanti.com)  
P.Iva 01864820519

**FIRENZE PARCHEGGI S.p.A.**  
Via G. La Pira 21 - 50121 Firenze  
tel. 055/272011 - fax 055/2720134  
E-mail: [centraloperativa@firenzeparcheggi.it](mailto:centraloperativa@firenzeparcheggi.it)  
P.I.v.a. 03980970461

**Parcheggio interrato**  
**Piazza della stazione S.M.N**

**MORSETTIERA DI POTENZA**






052

DATA:	LUGLIO 1991
-------	-------------





1	2	
---	---	---	---	---	---	---	---	---	----	----	

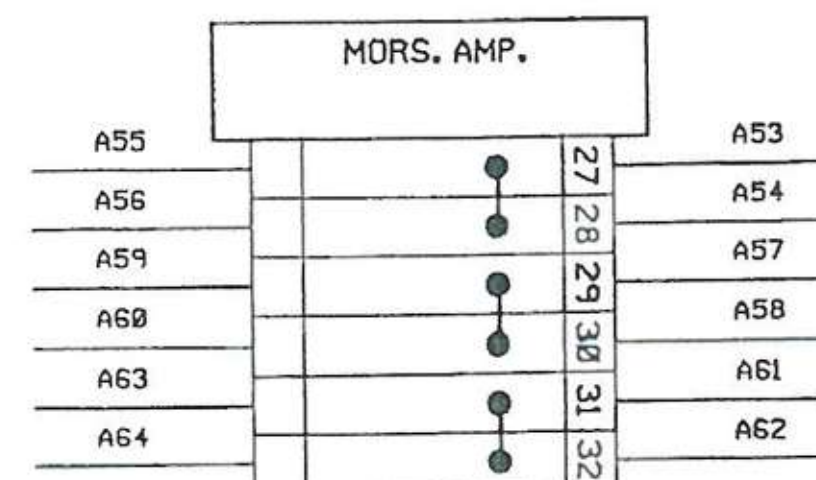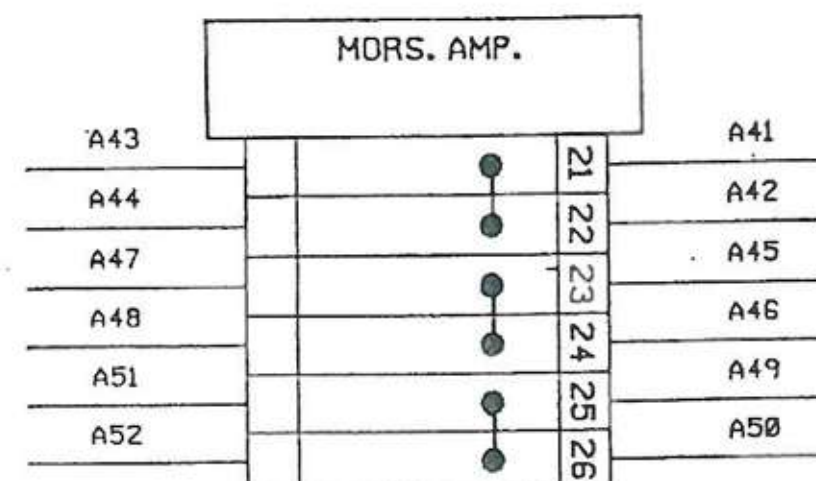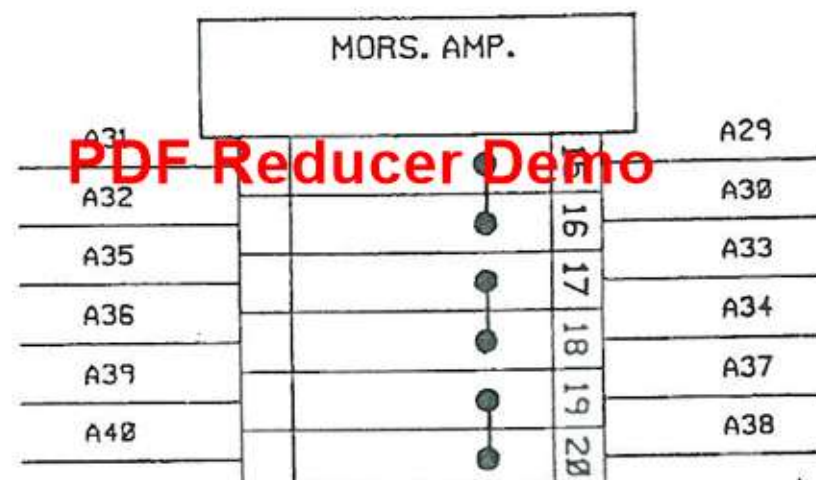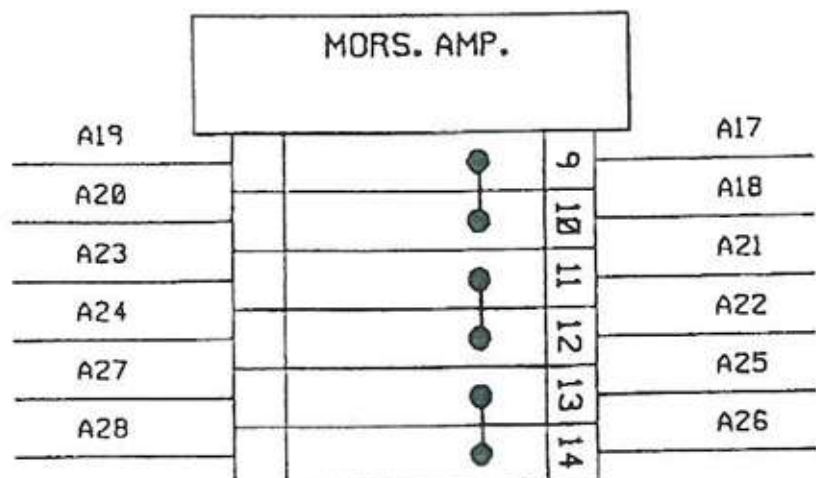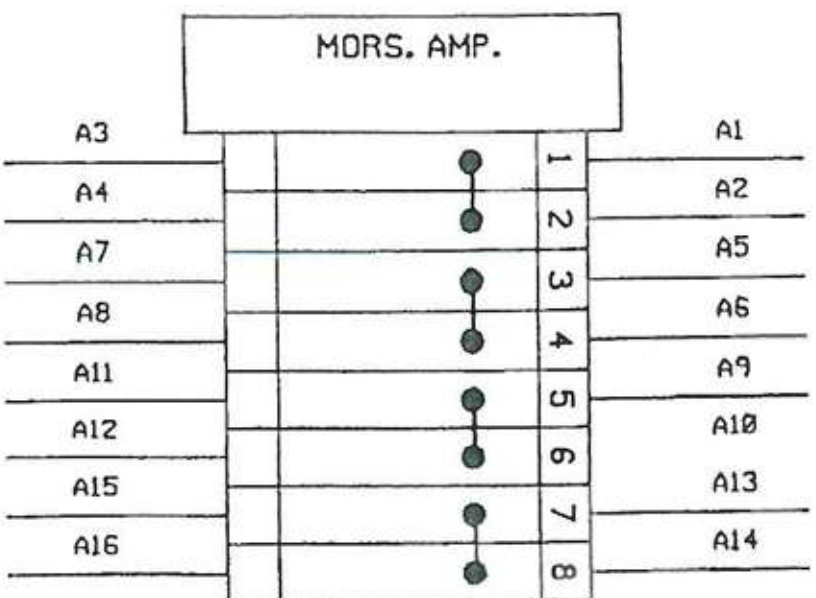

RILEVO E DISEGNO:



**CLIMA-IMPIANTI S.p.A.**  
Via G. Garibaldi, 30 - 50063 Figline Valdarno  
Firenze tel. 055/868013 - fax 055/8358778  
E-mail: info@climainpianti.com  
P.Iva 01664820519

PROGETTAZIONE IMPIANTISTICA :



**FIRENZE PARCHEGGI S.p.A.**  
Via G. La Pira 21 - 50121 Firenze  
tel. 055/272011 - fax 055/2720134  
E-mail: centraleoperativa@firenzeparcheggi.it  
P.Iva 03980970481

OGGETTO:

Parcheggio interrato  
Piazza della stazione S.M.N.

DENOMINAZIONE SCHEMA:

MORSETTIERE AMPEROMETRICHE




N. DIS:	
REV. :	Novembre 2014
DATA:	LUGLIO 1991
Pag. 21 di 23	



1	2	
---	---	---	---	---	---	---	---	---	----	----	

MORSETTIERA AUX.

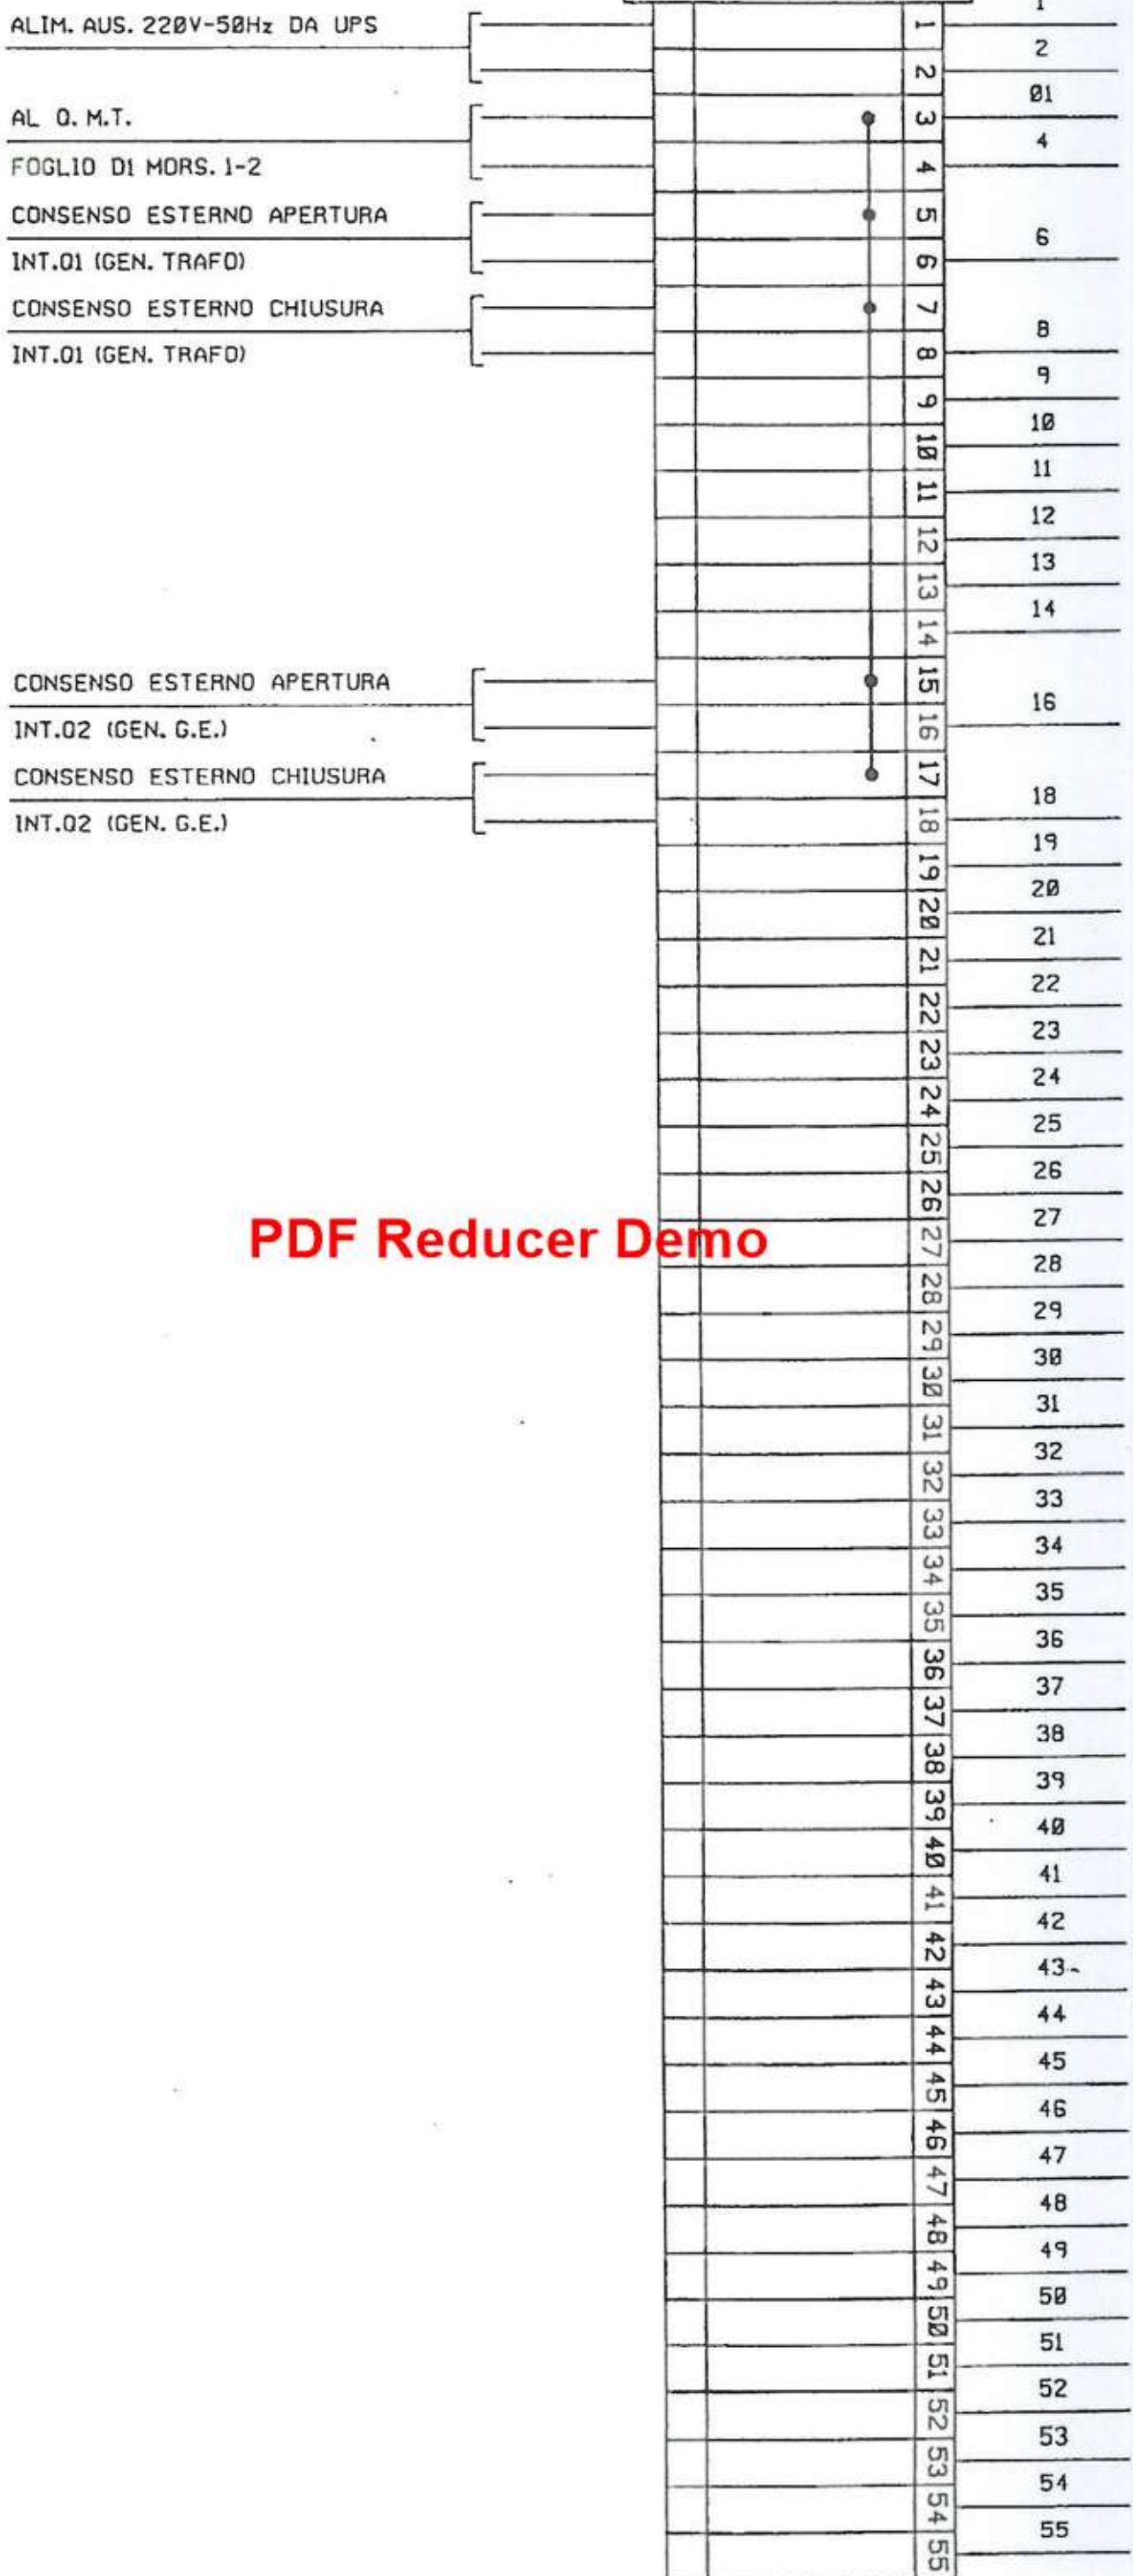

PDF Reducer Demo

RILEVO E DISEGNO:



**CLIMA-IMPIANTI S.p.A.**  
Via G. Garibaldi, 30 - 50063 Figline Valdarno  
Firenze tel. 055/868013 - fax 055/8358778  
E-mail: info@climaimpanti.com  
P.Iva 01664820519

PROGETTAZIONE IMPIANTISTICA :



**FIRENZE PARCHEGGI S.p.A.**  
Via G. La Pira 21 - 50121 Firenze  
tel. 055/272011 - fax 055/2720134  
E-mail: centraleoperativa@firenzeparcheggi.it  
P.Iva 03980970481

OGGETTO:

Parcheggio interrato  
Piazza della stazione S.M.N.

DENOMINAZIONE SCHEMA:

MORSETTIERA AUSILIARI

N. DIS:

REV. : Novembre 2014

DATA: LUGLIO 1991





	56
	57
	58
	59
	60
	61
	62
	63
	64
	65
	66
	67
	68
	69
	70
	71
	72
	73
	74
	75
	76
	77
	78
	79
	80
	81
	82
	83
	84
	85
	86
	87
	88
	89
	90
	91
	92
	93
	94
	95
	96
	97
	98
	99
	100
	101
	102
	103
	104
	105
	106
	107
	108
	109
	110

	111
	112
	113
	114
	115
	116
	117
	118
	119
	120
	121
	122
	123
	124
	125
	126
	127
	128
	129
	130
	131
	132
	133
	134
	135
	136
	137
	138
	139
	140
	141
	142
	143
	144
	145
	146
	147
	148
	149
	150
	151
	152
	153
	154
	155
	156
	157
	158
	159
	160
	161
	162
	163
	164
	165

	166
	167
	168
	169
	170
	171
	172
	173
	174
	175
	176
	177
	178
	179
	180
	181
	182
	183
	184
	185
	186
	187
	188
	189
	190
	191
	192
	193
	194
	195
	196
	197
	198
	199
	200
	201
	202
	203
	204
	205
	206
	207
	208
	209

PDF Reducer Demo