COMMITTENTE:

FIRENZE PARCHEGGI S.p.A
Servizio Tecnico
Via Giorgio La Pira, 21- Firenze 50121
Tel. 055 27.20.11 - Fax 055 27.20.134 e-mail: info@firenzeparcheggi.it

COMUNE:	FIRENZE
UBICAZIONE:	PIAZZA DELLA STAZIONE
TITOLO DELL'OPERA:	IMPIANTI MECCANICI PARCHEGGIO INTERRATO
PROPRIETA':	
RIF. URBAN. E CATASTALI:	
PRATICA EDILIZIA:	TIPO N. DEL
PROGETTAZIONE:	IMPIANTI MECCANICI

ELABORATO REDATTO DA:

TECNOENGINEERING S.R.L.
SERVIZI E PRESTAZIONI TECNICHE - P.I. 04496920488
Via A. Di Vittorio, 59 - 59100 PRATO Tel. 335-433000 055-8354181 Fax 055-8168000
E-mail: studio@tecnoengineering.com - http://www.tecnoengineering.com

IN COLLABORAZIONE CON:

INTERSTUDI S.r.l.
Via S. Stefano 24/ 26 - 59100 Prato
mail: interstudi@hotmail.it - 0574 - 441444/43

IMPRESA DI MANUTENZIONE:

PADULA EDUARDO impianti tecnologici
Via Bruno Fattori 37 59100 Prato

PROGETTO PRELIMINARE	PROGETTO DEFINITIVO	PROGETTO ESECUTIVO	AS BUILT

RADICE TAVOLE	A	B	C	D	E	F	G	H	I	L
NUMERO TAVOLE	-	-								-

COMMESSA N°: -

TAVOLA RELATIVA A:
IMPIANTO ANTINCENDIO
IMPIANTO DI SCARICO
PIANTA PIANO INTERRATO 2

N° DISEGNO: **1/C**

AGGIORNAMENTI	DATA:	SCALA:	FILE:
01	15/07/2005	1/200	-
02			
03			
04			
05			
06			
07			
08			
09			

IL COMMITTENTE	IL PROGETTISTA	IL COLLAUDATORE

I disegni sono di nostra proprietà, la riproduzione anche parziale è vietata senza autorizzazione scritta; i trasgressori saranno perseguiti a termini di legge. DOC 28 Rev. 00 del 12/06/1998

LEGENDA

	LAYER
TUBAZIONI ACQUA FREDDA POTABILE	IDR lav
TUBAZIONI IMPIANTO ANTINCENDIO IDRAULICO	ANT man
TUBAZIONI IMPIANTO ANTINCENDIO A PIOGGIA	ANT spr
TUBAZIONI DI SCARICO ACQUE BIANCHE	ANT spr poz
COMPLESSO IDRANTE A MURO (MANICHETTA UNI45 L=20m)	ANT man
GRUPPO REGOLAMENTARE ATTACCO MOTOPOMPA VV.F.–UNI 70	ANT mtp
TESTINA EROGATRICE IMPIANTO ANTINCENDIO A PIOGGIA	ANT spr
IDRANTINO DI LAVAGGIO	IDR lav
POZZETTO DI RACCOLTA A PAVIMENTO	ANT spr poz
ESTINTORE PORTATILE (UNI 45 Kg di POLVERE)	ANT est
PORTONE TAGLIAFUOCO REI 120	ANT ptf
BOMBOLA 200Pm3 GAS ARGON	SPC riv inc

PIANO INTERRATO 2

Quota + 38,97

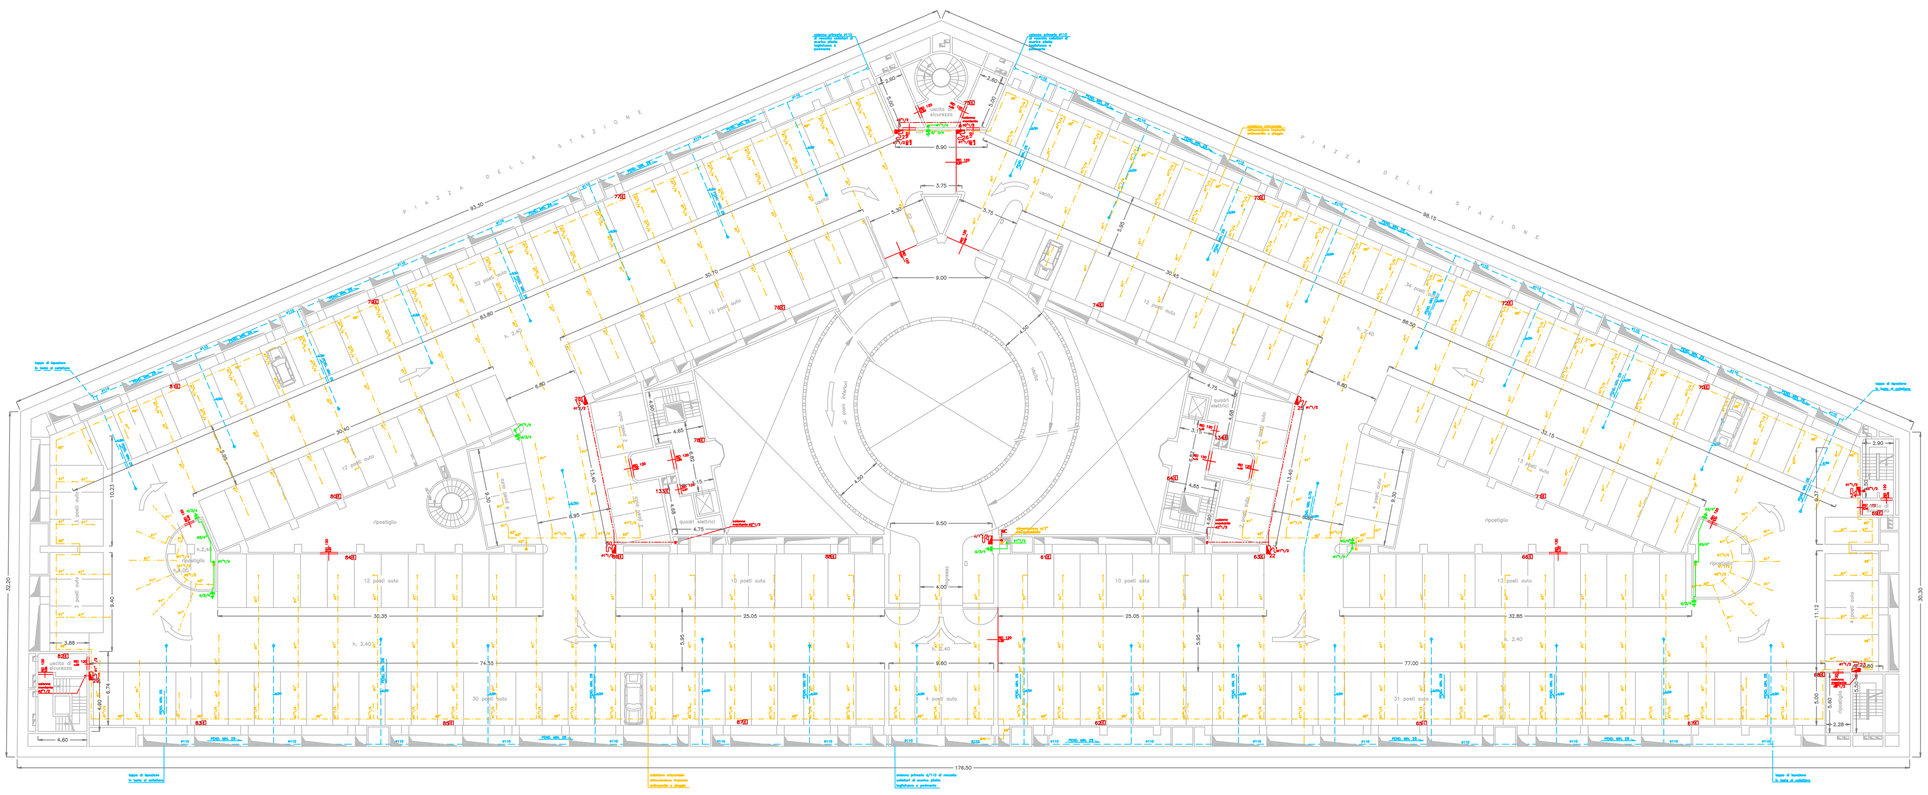

NOTA: LA TAVOLA RISULTA AGGIORNATA LIMITATAMENTE AD I SOLI IMPIANTI DI CUI ALL'OGGETTO, NELLO STATO DI FATTO RILEVATO NEL LUGLIO 2005.
LA BASE ARCHITETTONICA SULLA QUALE E' RIPORTATO TALE STATO DEGLI IMPIANTI PUO' NON RISULTARE CONFORME CON LA SITUAZIONE ATTUALE.