



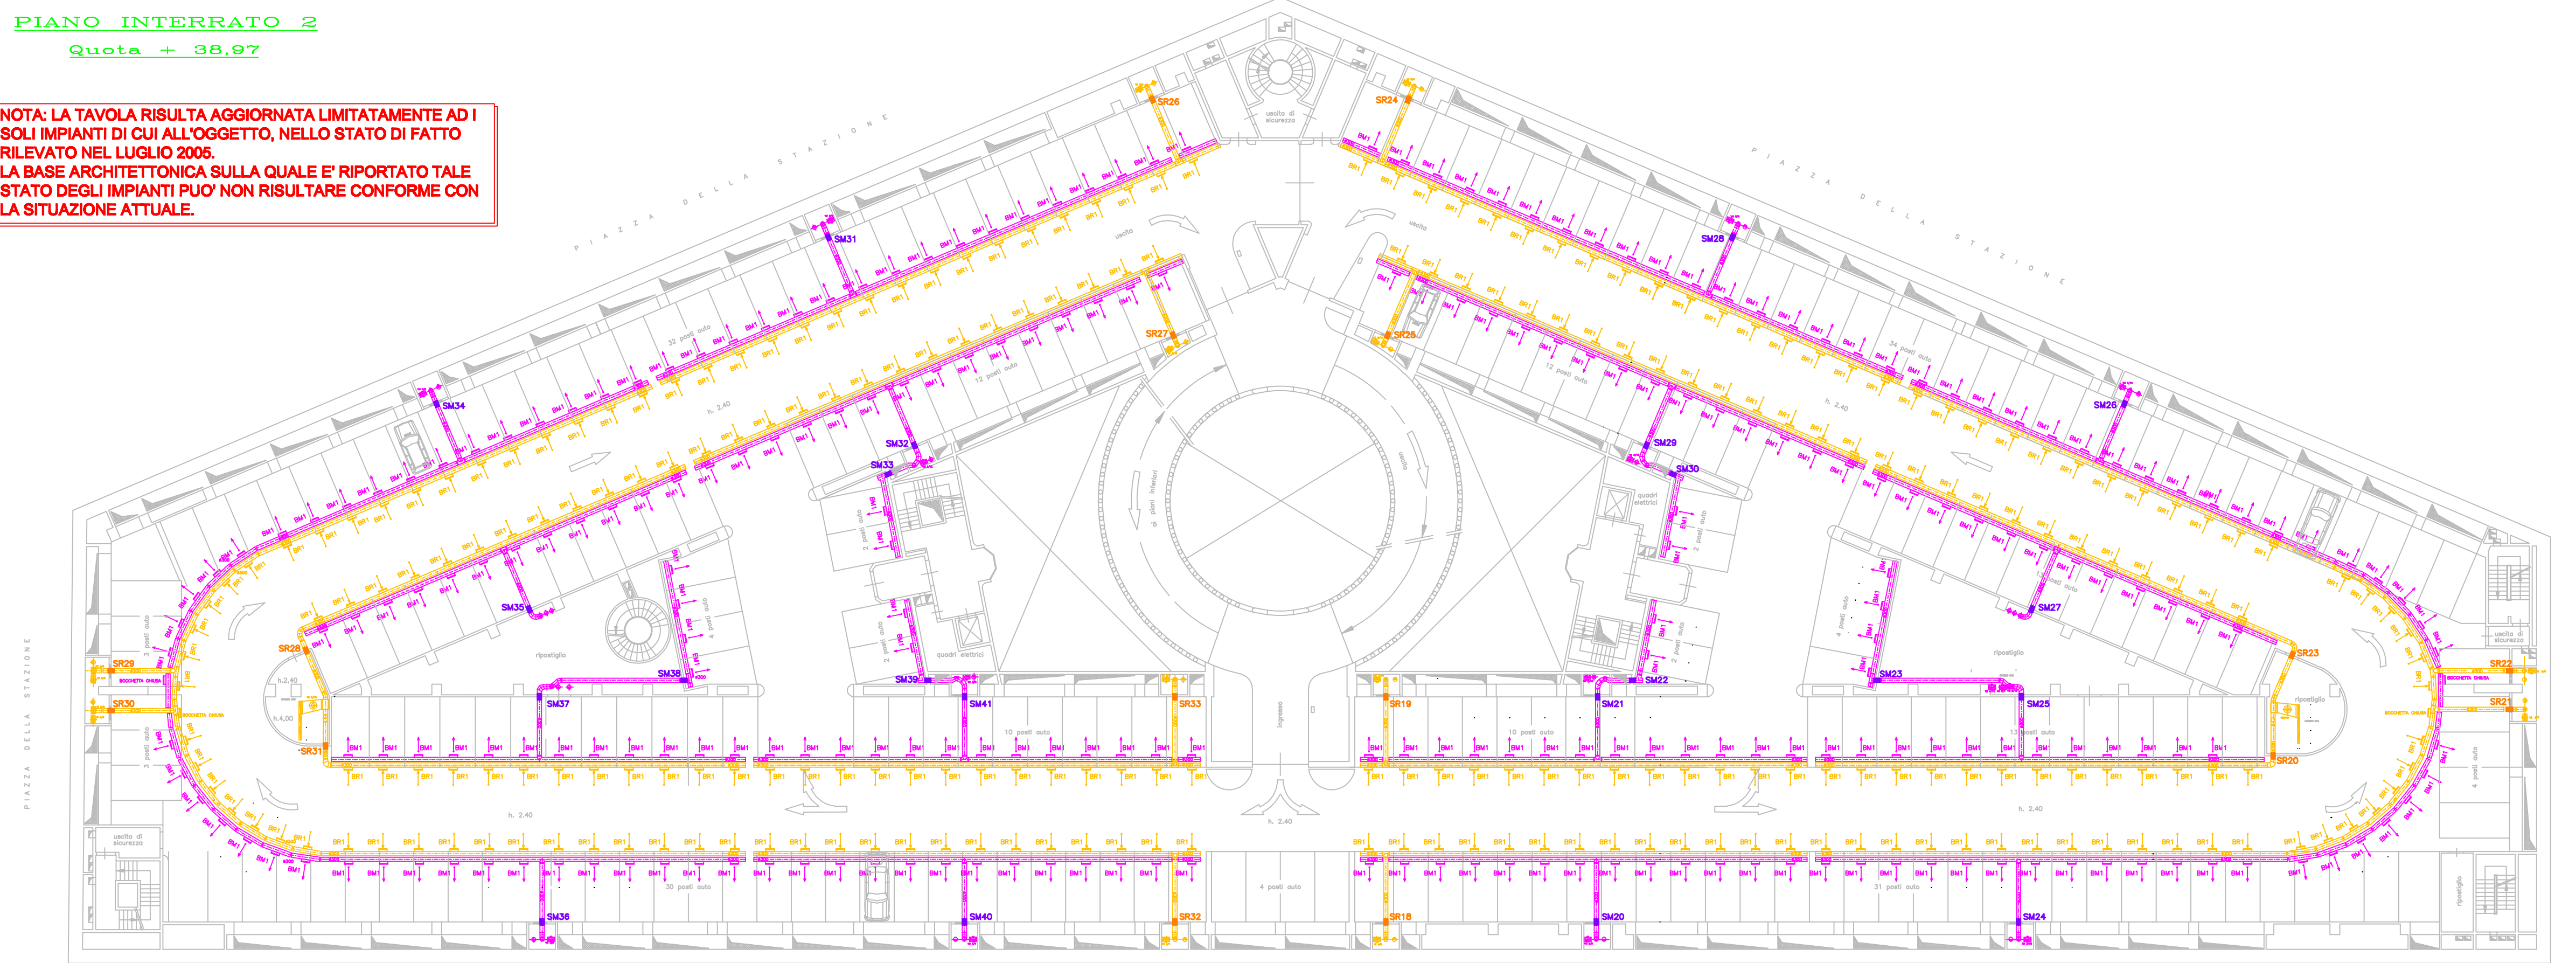


LEGENDA

	Bocchette estrazione aria
	Bocchette immissione aria
	Serrande tagliafuoco RE90 posto sulla canalizzazione di mandata aria ventilazione
	Serrande tagliafuoco RE90 posto sulla canalizzazione di estrazione aria ventilazione



LEGENDA

	Biochette estrazione aria
	Biochette immissione aria
	Serranda tagliafuoco RE90 porta sulla canalizzazione di mandata aria ventilazione
	Serranda tagliafuoco RE90 porta sulla canalizzazione di estrazione aria ventilazione