


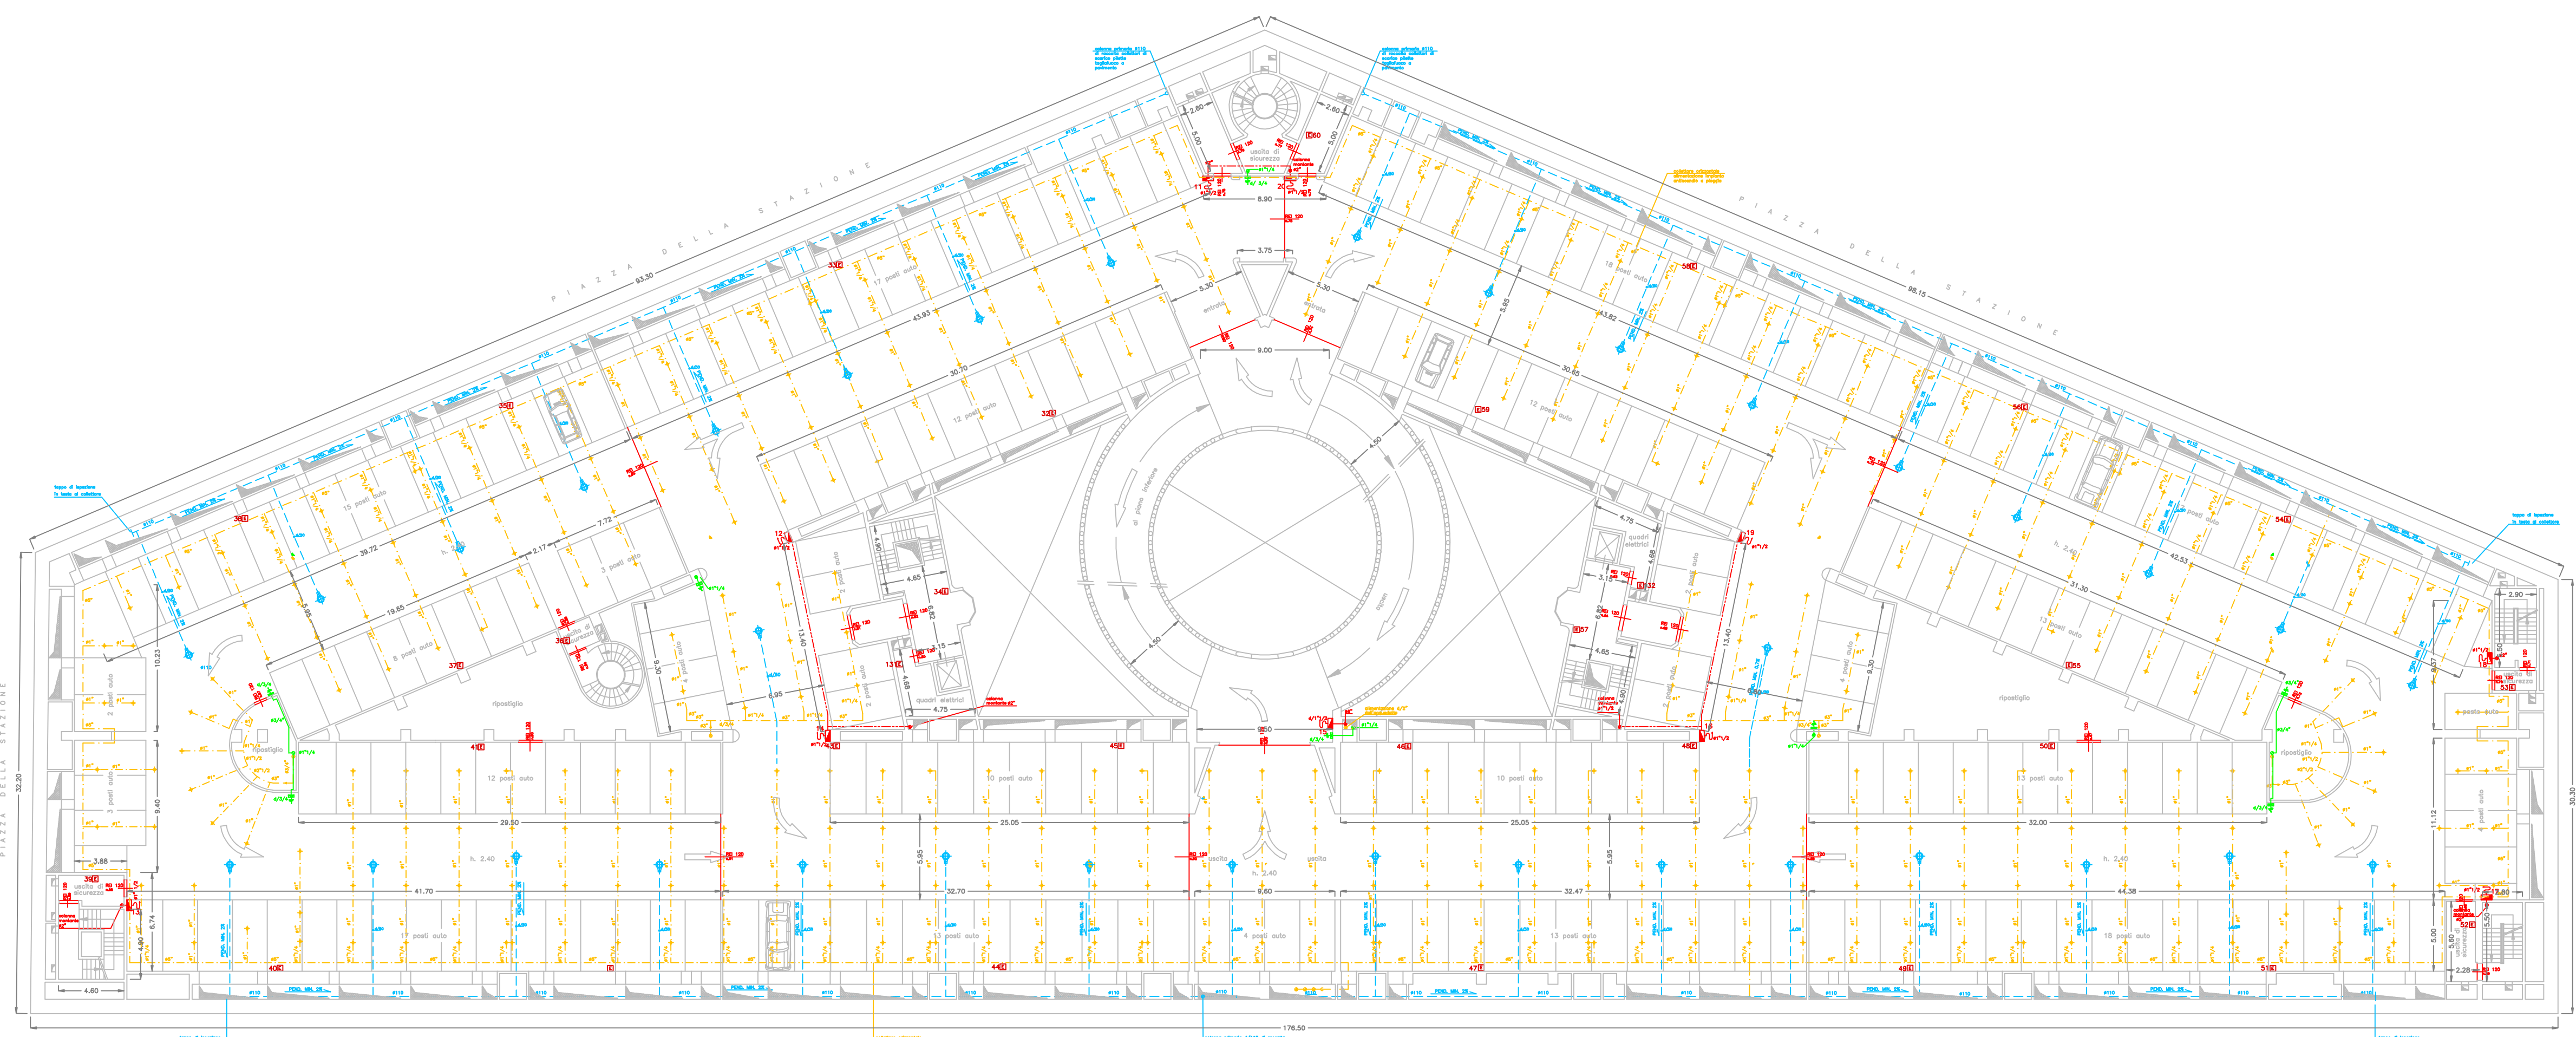

**NOTA: LA TAVOLA RISULTA AGGIORNATA LIMITATAMENTE AD I SOLI IMPIANTI DI CUI ALL'OGGETTO, NELLO STATO DI FATTO RILEVATO NEL LUGLIO 2005.  
LA BASE ARCHITETTONICA SULLA QUALE E' RIPORTATO TALE STATO DEGLI IMPIANTI PUO' NON RISULTARE CONFORME CON LA SITUAZIONE ATTUALE.**