COMMITTENTE:

FIRENZE PARCHEGGI S.p.A
Servizio Tecnico
Via Giorgio La Pira, 21- Firenze 50121
Tel. 055 27.20.11 - Fax: 055 27.20.134 e-mail: info@firenzeparcheggi.it

COMUNE:	FIRENZE
UBICAZIONE:	PARCHEGGIO PUBBLICO PIAZZA STAZIONE
TITOLO DELL'OPERA:	IMPIANTI SPECIALI PARCHEGGIO
PROPRIETA':	
RIF. URBAN. E CATASTALI:	
PRATICA EDILIZIA:	TIPO N. DEL
PROGETTAZIONE:	IMPIANTI SPECIALI

ELABORATO REDATTO DA:

TECNOENGINEERING S.R.L.
SERVIZI E PRESTAZIONI TECNICHE - P.I. 04499500488
Via A. da Settimello, 22 - 50135 FIRENZE Tel. 055-4062890 055-4604466 Fax: 055-4168635
E-mail: studio@tecnoengineering.com - http://www.tecnoengineering.com

Azienda certificata UNI EN ISO 9001:2000
CERTIFICATO N.5955.IT RINA TS 10

DITTA ESECUTRICE:

PADULA EDUARDO impianti tecnologici
Via Bruno Fattori 37 59100 Prato

PROGETTO PRELIMINARE	PROGETTO DEFINITIVO	PROGETTO ESECUTIVO	AS BUILT ●

RADICE TAVOLE	A	B	C	D	E	F	G	H	I	L	COMMESSA N°
NUMERO TAVOLE	-	-								-	-

TAVOLA RELATIVA A:
Pianta piano seminterrato con dislocazione delle apparecchiature relative agli impianti speciali

N° DISEGNO **S1**

AGGIORNAMENTI	DATA:	SCALA: 1:200	FILE: 329-05S.dwg
01 24/05/2006			
02 28/03/2008	IL COMMITTENTE	IL PROGETTISTA	IL COLLAUDATORE
03			
04			
05			
06			
07			
08			
09			

I disegni sono di nostra proprietà, la riproduzione anche parziale è vietata senza autorizzazione scritta; i trasgressori saranno perseguiti a termini di legge. DOC. 28 Rev. 00 del 22/09/1998

LEGENDA

- RIVELATORE MISCELE ESPLOSIVE
- RIVELATORE MONOSSIDO DI CARBONIO
- ATTUATORE IMPIANTO VENTILAZIONE
- DIFFUSORE ACUSTICO
- DIFFUSORE ACUSTICO STAGNO
- CITOFONO
- PRESA TELEFONICA
- MONITOR TVCC
- TELECAMERA TVCC CON CUSTODIA
- CENTRALE TVCC
- ALIMENTATORE SENSORI GAS
- CENTRALE RIVELAZIONE GAS
- PANNELLO REMOTO LOCALE CASSA
- CENTRALE DIFFUSIONE SONORA
- IMPIANTO SEMAFORICO
- SCATOLA DI DERIVAZIONE PVC AUTOESTINGUENTE dim. 125x92x65 (GEWISS)
- SCATOLA DI DERIVAZIONE PVC AUTOESTINGUENTE dim. 125x92x65 (GEWISS)
- SCATOLA DI DERIVAZIONE PVC AUTOESTINGUENTE dim. 125x92x65 (GEWISS)
- IMPIANTO SEMAFORICO
- IMPIANTO RIVELAZIONE MISCELE ESPLOSIVE E CO
- IMPIANTO TVCC
- IMPIANTO DIFFUSIONE SONORA
- IMPIANTO CITOFONICO
- IMPIANTO GESTIONE DETTAGLIO VEICOLI (SPIRE)
- IMPIANTO GESTIONE E INSTRADAMENTO AI PIANI
- COAX CAVO SPECIALE COASSIALE PER TVCC (RG59+D2mm+2x0,22mm)
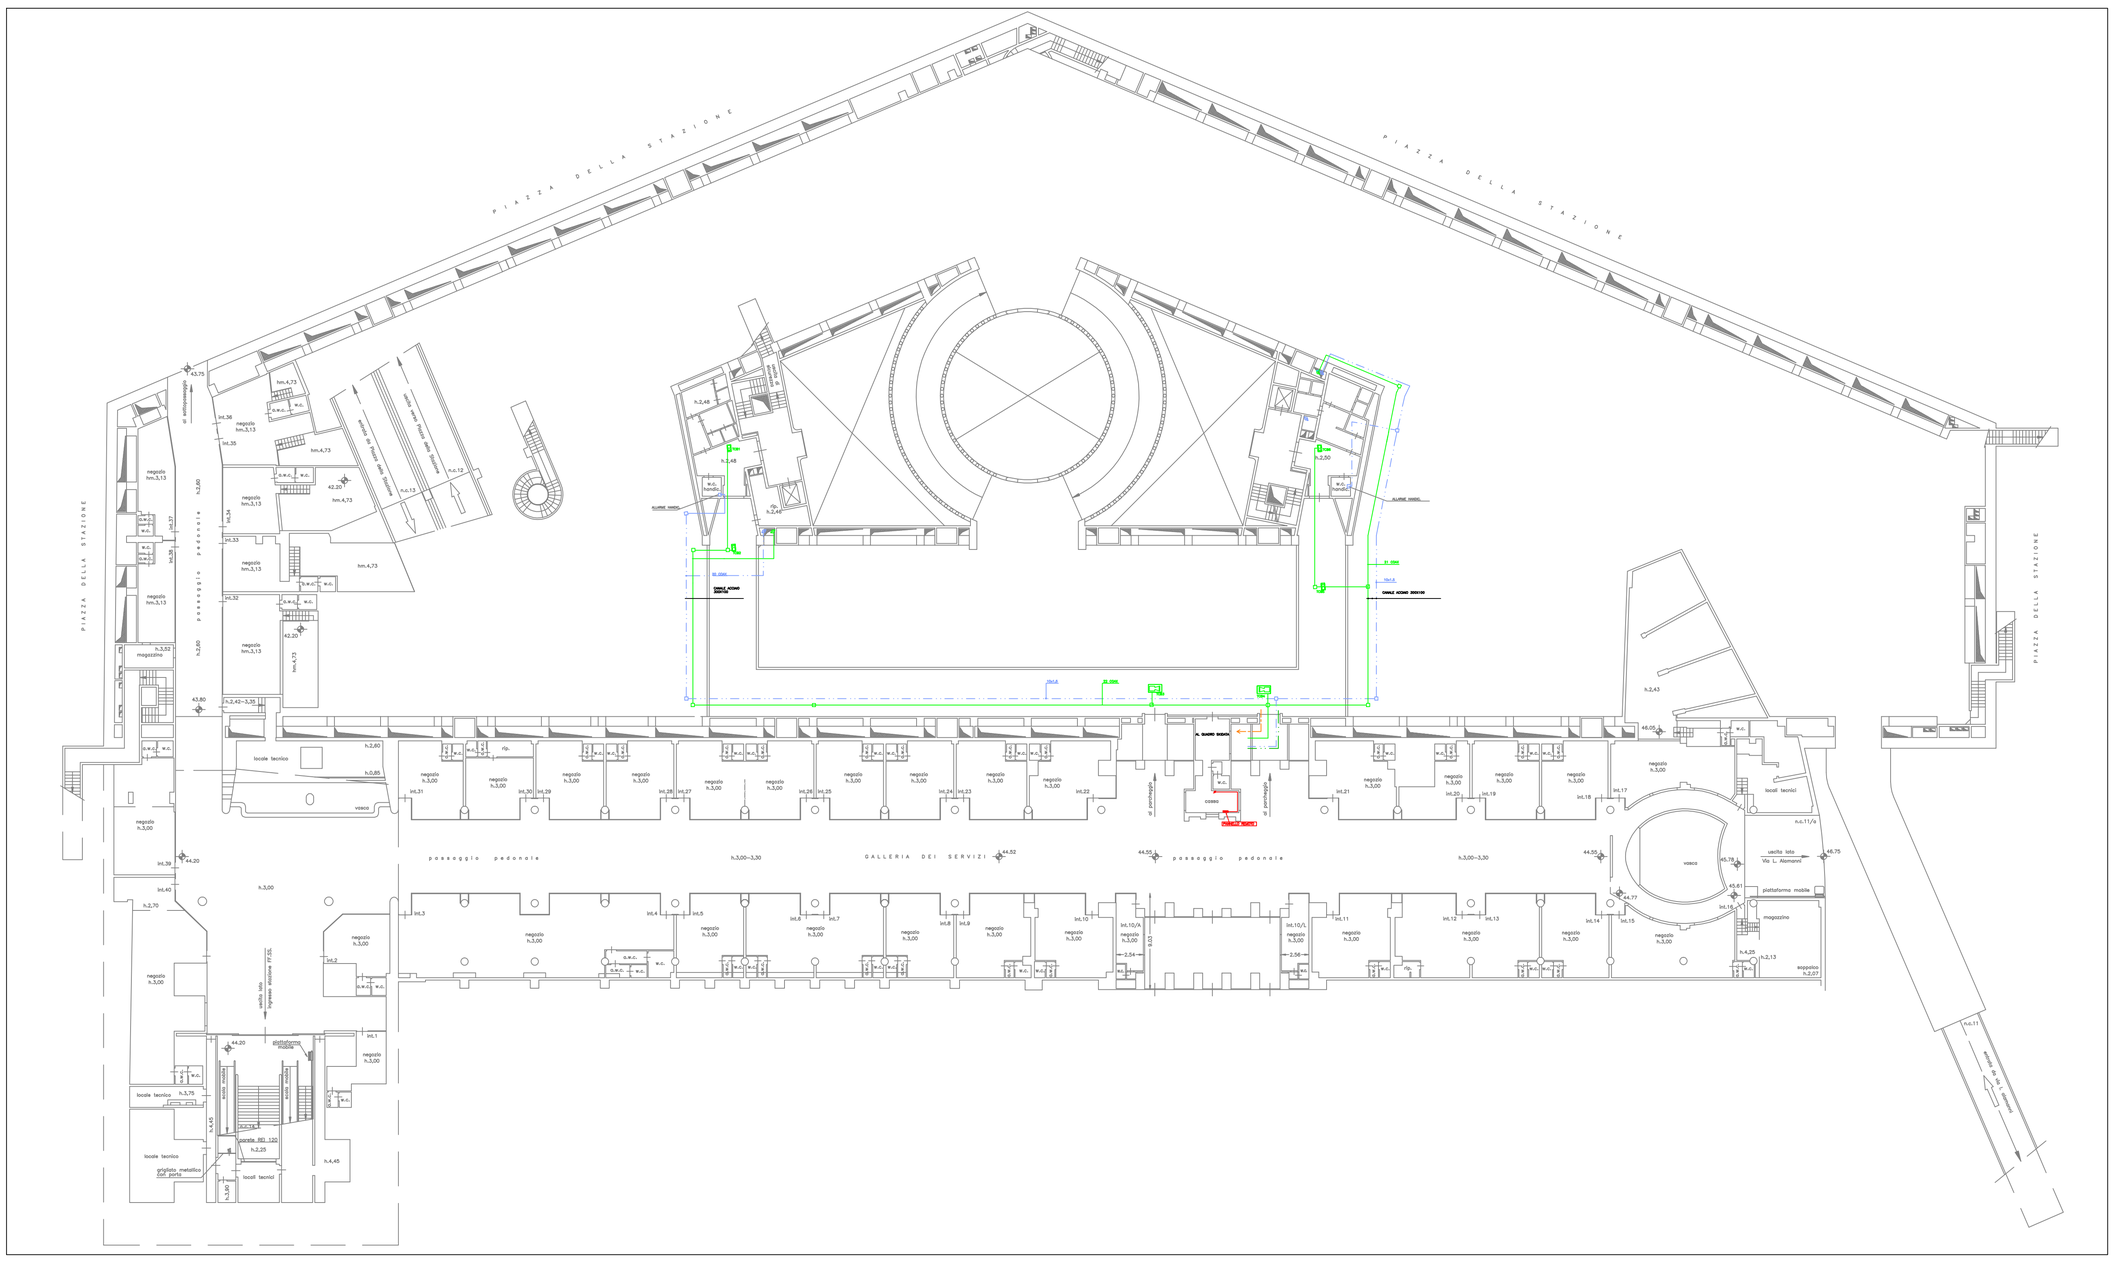
(A) CANALETTA IN P.V.C. 100X60 mm
(B) TUBO IN P.V.C. 44/50
(C) TUBO IN P.V.C. 35/40
(D) TUBO IN P.V.C. 28/32
(E) TUBO IN P.V.C. 21/25
(F) TUBO IN P.V.C. 17/20
(G) TUBO IN P.V.C. 13/16