COMMITTENTE:

FIRENZE PARCHEGGI S.p.A
Servizio Tecnico
Via Giorgio La Pira, 21- Firenze 50121
Tel. 055 57.35.11 - Fax 055 57.35.134 e-mail: info@firenzeparcheggi.it

COMUNE:	FIRENZE
UBICAZIONE:	P.ZZA STAZIONE
TITOLO DELL'OPERA:	IMPIANTI MECCANICI PARCHEGGIO INTERRATO
PROPRIETA':	
RIF. URBAN. E CATASTALE:	
PRATICA EDILIZIA:	TIPO N. DEL
PROGETTAZIONE:	IMPIANTI MECCANICI

ELABORATO REDATTO DA:
TECNOENGINEERING S.R.L.
SERVIZI E PRESTAZIONI TECNICHE - P.I. 04499280485
Sede Legale: Via Giovanni Da Verrazzano 15 - 59100 Prato
Sede Amministrativa: Via Giovanni Da Verrazzano 15 - 59100 Prato
E-mail: info@tecnoengineering.com - Sito: www.tecnoengineering.com

IN COLLABORAZIONE CON:
INTERSTUDI
INTERSTUDI S.r.l.
Via A. Manzoni 24 - 50121 Firenze
e-mail: interstudi@libero.it - tel/fax 055 2479450

IMPRESA DI MANUTENZIONE:
PADULA EDUARDO Impianti tecnologici
Via Bruno Fattori 37 59100 Prato

PROGETTO PRELIMINARE	PROGETTO DEFINITIVO	PROGETTO ESECUTIVO	AS BUILT

RADICE TAVOLE	A	B	C	D	E	F	G	H	I	L	COMMESSA N°
NUMERO TAVOLE	-	-								-	-

TAVOLA RELATIVA A:
SCHEMA DI CENTRALE IDRICA
IMPIANTO ANTINCENDIO

N° DISEGNO **1/F**

AGGIORNAMENTI	DATA:	SCALA:	FILE:
01	15/07/2005	-	-
02	IL COMMITTENTE	IL PROGETTISTA	IL COLLAUDATORE
03			
04			
05			
06			
07			
08			
09			

I disegni sono di nostra proprietà, la riproduzione anche parziale è vietata senza autorizzazione scritta; i trasgressori saranno perseguiti a termini di legge. DOC 38 Rev. 00 del 22/06/1998

LEGENDA

1) COMPRESSORE AUTOCLAVE
2) SERBATOIO AUTOCLAVE IMPIANTO ANTINCENDIO IDRAULICO
3) VASO DI ESPANSIONE IMPIANTO ANTINCENDIO IDRAULICO
4) ELETTROPOMPA DI SERVIZIO IMPIANTO ANTINCENDIO IDRAULICO
5) MOTOPOMPA DI EMERGENZA IMPIANTO ANTINCENDIO IDRAULICO
6) ELETTROPOMPA DI COMPENSAZIONE IMPIANTO ANTINCENDIO IDRAULICO
7) PRESSOSTATO DI COMANDO ELETTROPOMPA DI SERVIZIO IMPIANTO ANTINCENDIO IDRAULICO
8) PRESSOSTATO DI COMANDO MOTOPOMPA DI EMERGENZA IMPIANTO ANTINCENDIO IDRAULICO
9) PRESSOSTATO DI COMANDO ELETTROPOMPA DI COMPENSAZIONE IMPIANTO ANTINCENDIO IDRAULICO
10) MISURATORE DI PORTATA PER PROVA IMPIANTO ANTINCENDIO IDRAULICO
11) ELETTROPOMPA DI SERVIZIO IMPIANTO ANTINCENDIO A PIOGGIA
12) MOTOPOMPA DI EMERGENZA IMPIANTO ANTINCENDIO A PIOGGIA
13) ELETTROPOMPA DI COMPENSAZIONE IMPIANTO ANTINCENDIO A PIOGGIA
14) MISURATORE DI PORTATA PER PROVA IMPIANTO ANTINCENDIO A PIOGGIA
15) PRESSOSTATO DI COMANDO ELETTROPOMPA DI SERVIZIO IMPIANTO ANTINCENDIO A PIOGGIA
16) PRESSOSTATO DI COMANDO MOTOPOMPA DI EMERGENZA IMPIANTO ANTINCENDIO A PIOGGIA
17) PRESSOSTATO DI COMANDO ELETTROPOMPA DI COMPENSAZIONE IMPIANTO ANTINCENDIO A PIOGGIA
18) VASO DI ESPANSIONE IMPIANTO ANTINCENDIO A PIOGGIA
19) VALVOLA DI CONTROLLO E ALLARME IMPIANTO ANTINCENDIO A PIOGGIA
20) CAMERA DI RITARDO ALLARME IMPIANTO ANTINCENDIO A PIOGGIA
21) PRESSOSTATO DI ALLARME IMPIANTO ANTINCENDIO A PIOGGIA
22) CAMPANA IDRAULICA DI ALLARME IMPIANTO ANTINCENDIO A PIOGGIA
23) ELETTROPOMPA SOMMERSA DI SOLLEVAMENTO E SCARICO ACQUA
24) ELETTROPOMPA SOMMERSA DI RICIRCOLO ACQUA VASCA ACCUMULO
25) VALVOLA DI ALIMENTAZIONE A GALLEGGIANTE
26) SERBATOIO PRODOTTO CHIMICO ANTIALGHE
27) POMPA DOSATRICE
28) FILTRO AUTOMATICO

	Valvola di fondo		Manometro
	Valvola di ritegno		Manometro con flangia di prova
	Filtro		Valvola di intercettazione
	Giunto flessibile		Elettrovalvola a due vie
	Pressostato		Valvola di sicurezza
	Livellostato		

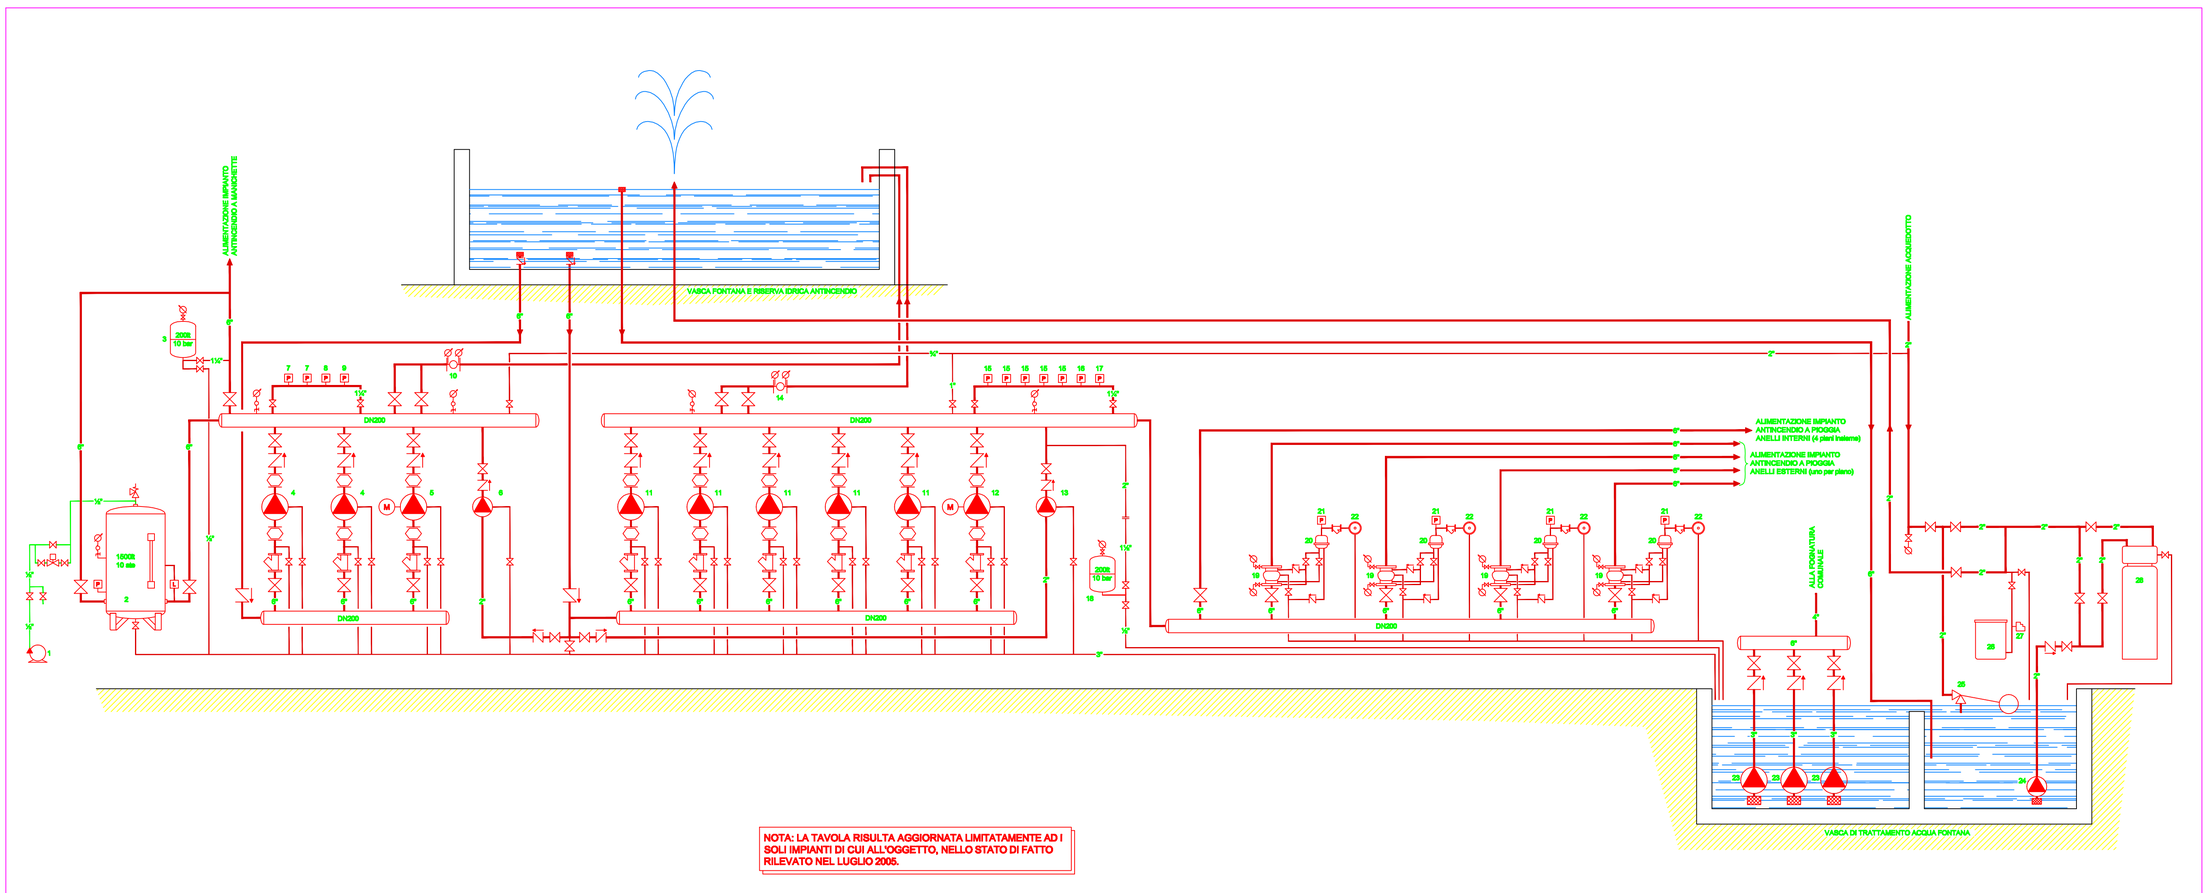

NOTA: LA TAVOLA RISULTA AGGIORNATA LIMITATAMENTE AD I SOLI IMPIANTI DI CUI ALL'OGGETTO, NELLO STATO DI FATTO RILEVATO NEL LUGLIO 2005.